

BESTANDSPLAN

PARIE

C

FÜR DAS HAUS

SASHA SHIHABI

IN 2440 GRAMATNEUSIEDL

BAHNSTR. 24

GRUNDSTÜCK NR. 78 EZ 118

KG: MARKTGEMEINDE GRAMATNEUSIEDLGRUNDSTÜCK NR. 78 EZ 118

Gemäß § 30 der NÖ Bauordnung 1996
Fertigstellung festgestellt.

Gramatneusiedl, 03.04.2000



KLAUS SOKUP
Bürgermeister



BAUWERBER + GRUNDEIGENTUMER

SSHihabi

SHIHABI SASA NORMAN

SSHihabi

Aglied

brill

N. Shihabi

BAUFÜHRER

BAUMEISTER
WERNER WATZKE Ges.m.b.H.
Hoch-Tief- u. Stahlbetonbau
2451 HOF- / ...
FAX: 02168-53 655

PLANVERFASSER

BAUMEISTER
WERNER WATZKE Ges.m.b.H.
Hoch-Tief- u. Stahlbetonbau
2451 HOF- / ...
FAX: 02168-53 655


UMBAU IM HAUS SASHA SHIHABI

GRÜNRISSE SCHNITT ANSICHTEN UND LAGEPLAN


Maßstab 1:100
LAGEPLAN 1:500

BESTANDSPLAN
Datum: 1.01.2000


SCHNITT A-B

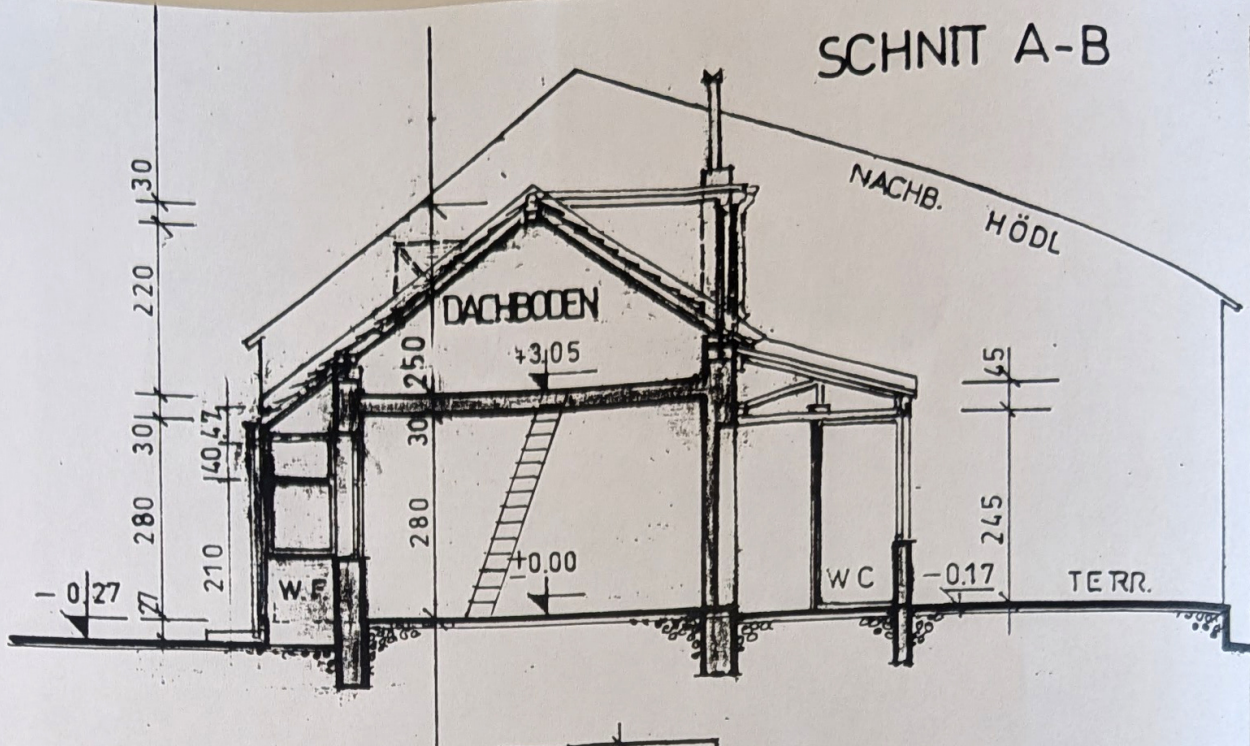

ERDGESCHOSS

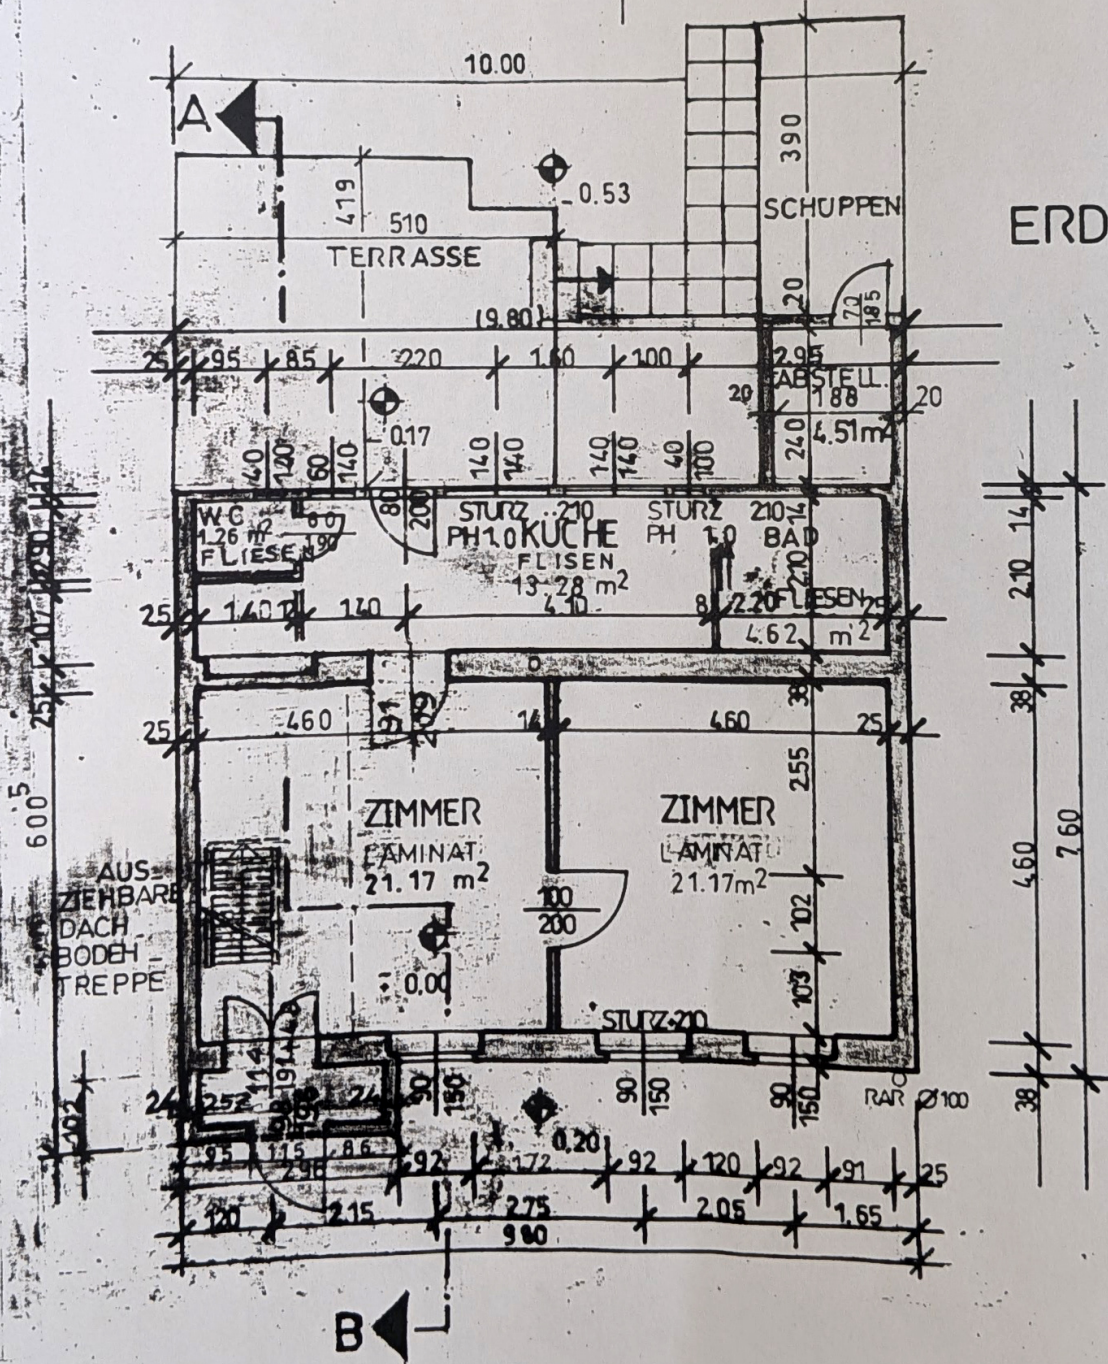


ANSICHT GARTEN

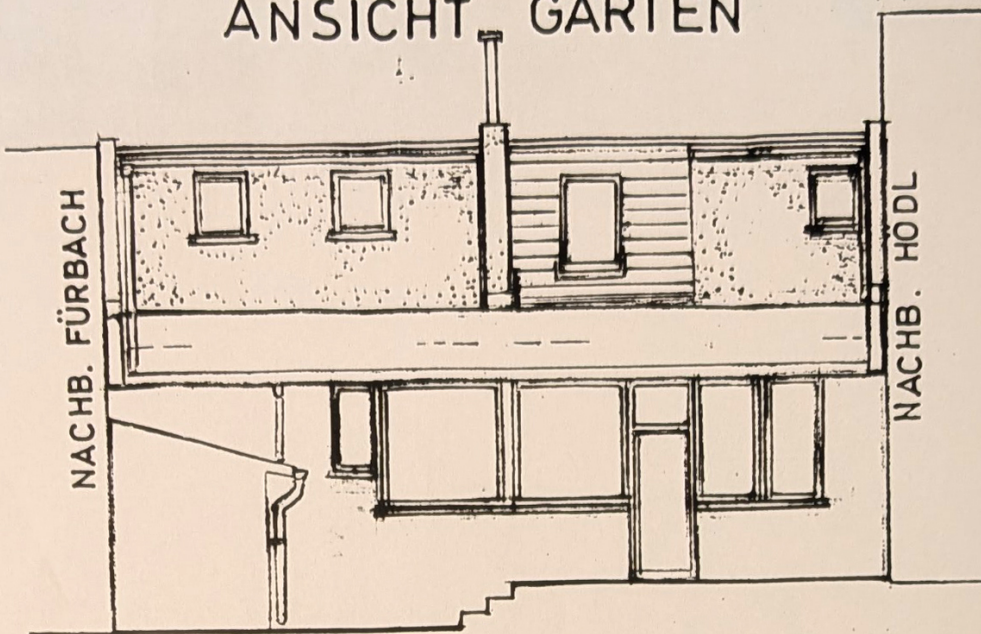


FLÄCHENSUMME

ERDGESCH FL.	67.00 m ²
WINDFANG	2.45 m ²
OBERGESCH.FL.	36.70 m ²
SUMME	106.15 m ²

OBERGESCHOSS

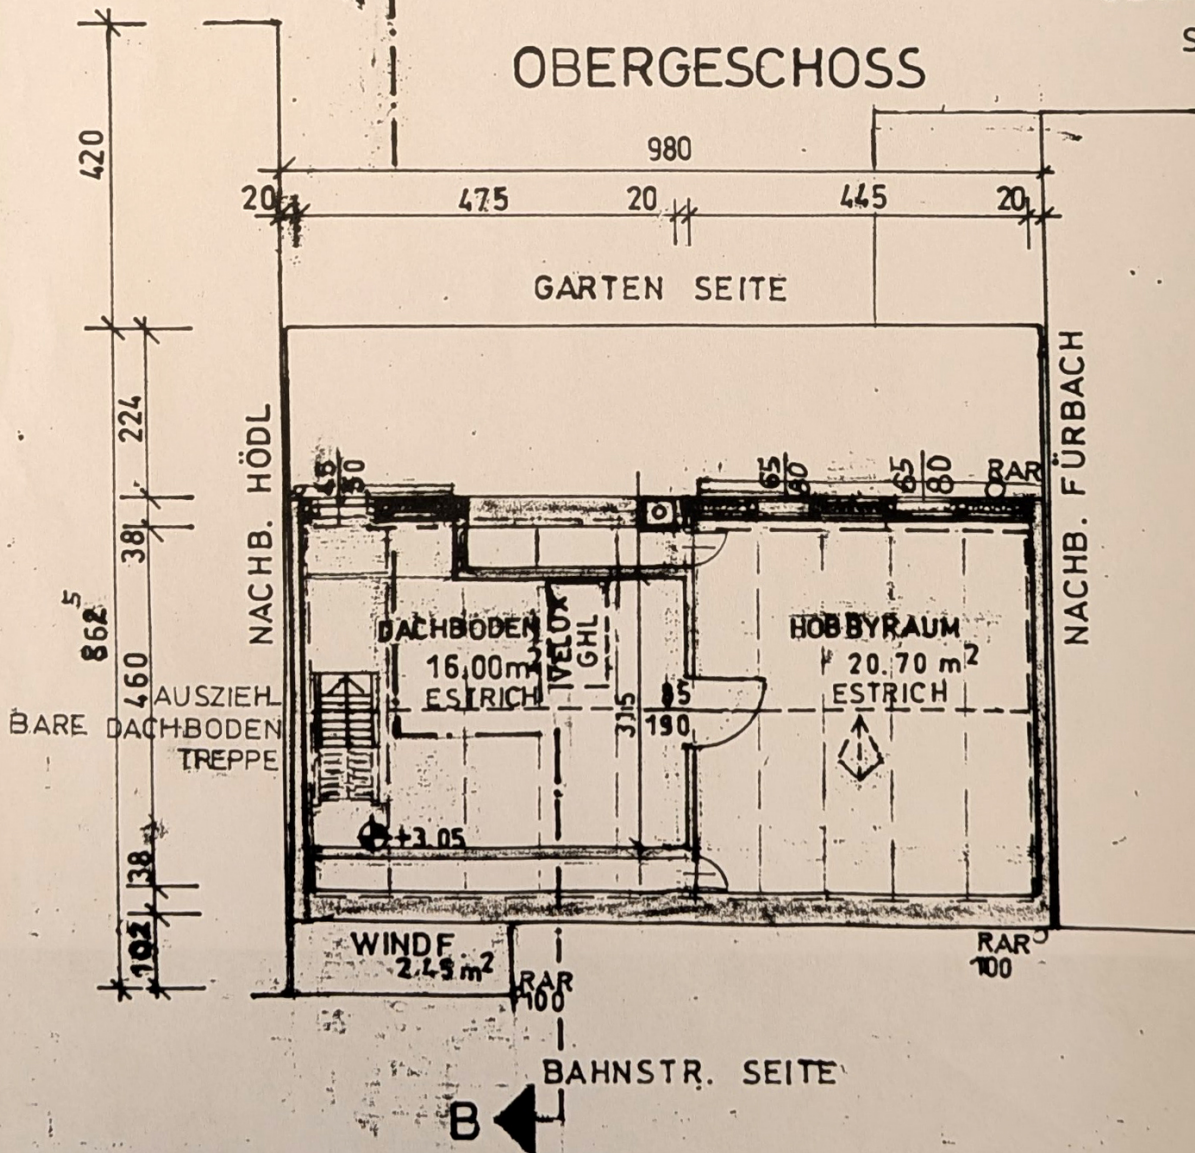

ANSICHT BAHNSTR.

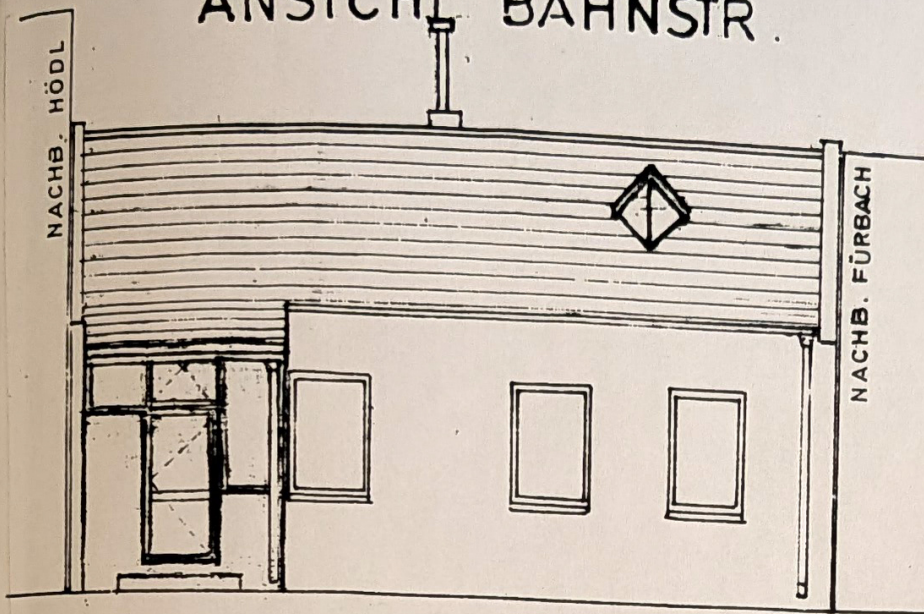

MIHAJLOVIC SLAVKO
MARIA

BAHNSTR. 28

GARTEN GR STK
82/1

HAUS-
GR STK
82/2

GARTEN

GR STK. 75

GR STK. 78

GR STK 81

SASHA SHIHABI
BAHNSTR. 24

HELENE FÜRBACH
GÄBLENZG.
82.861
6/4/26

JOSEF HÖDL
HEDWIG
BAHNSTR. 26

GR STK 75

GR STK 78

GR ST. K 81

BAHNSTRASSE

F. GRIESSMÜLLER GASSE



LAGEPLAN
1:500

BW

