


BESTANDSPLAN

Projekt: Pius Parsch Platz 12 - TOP 2
1210 Wien

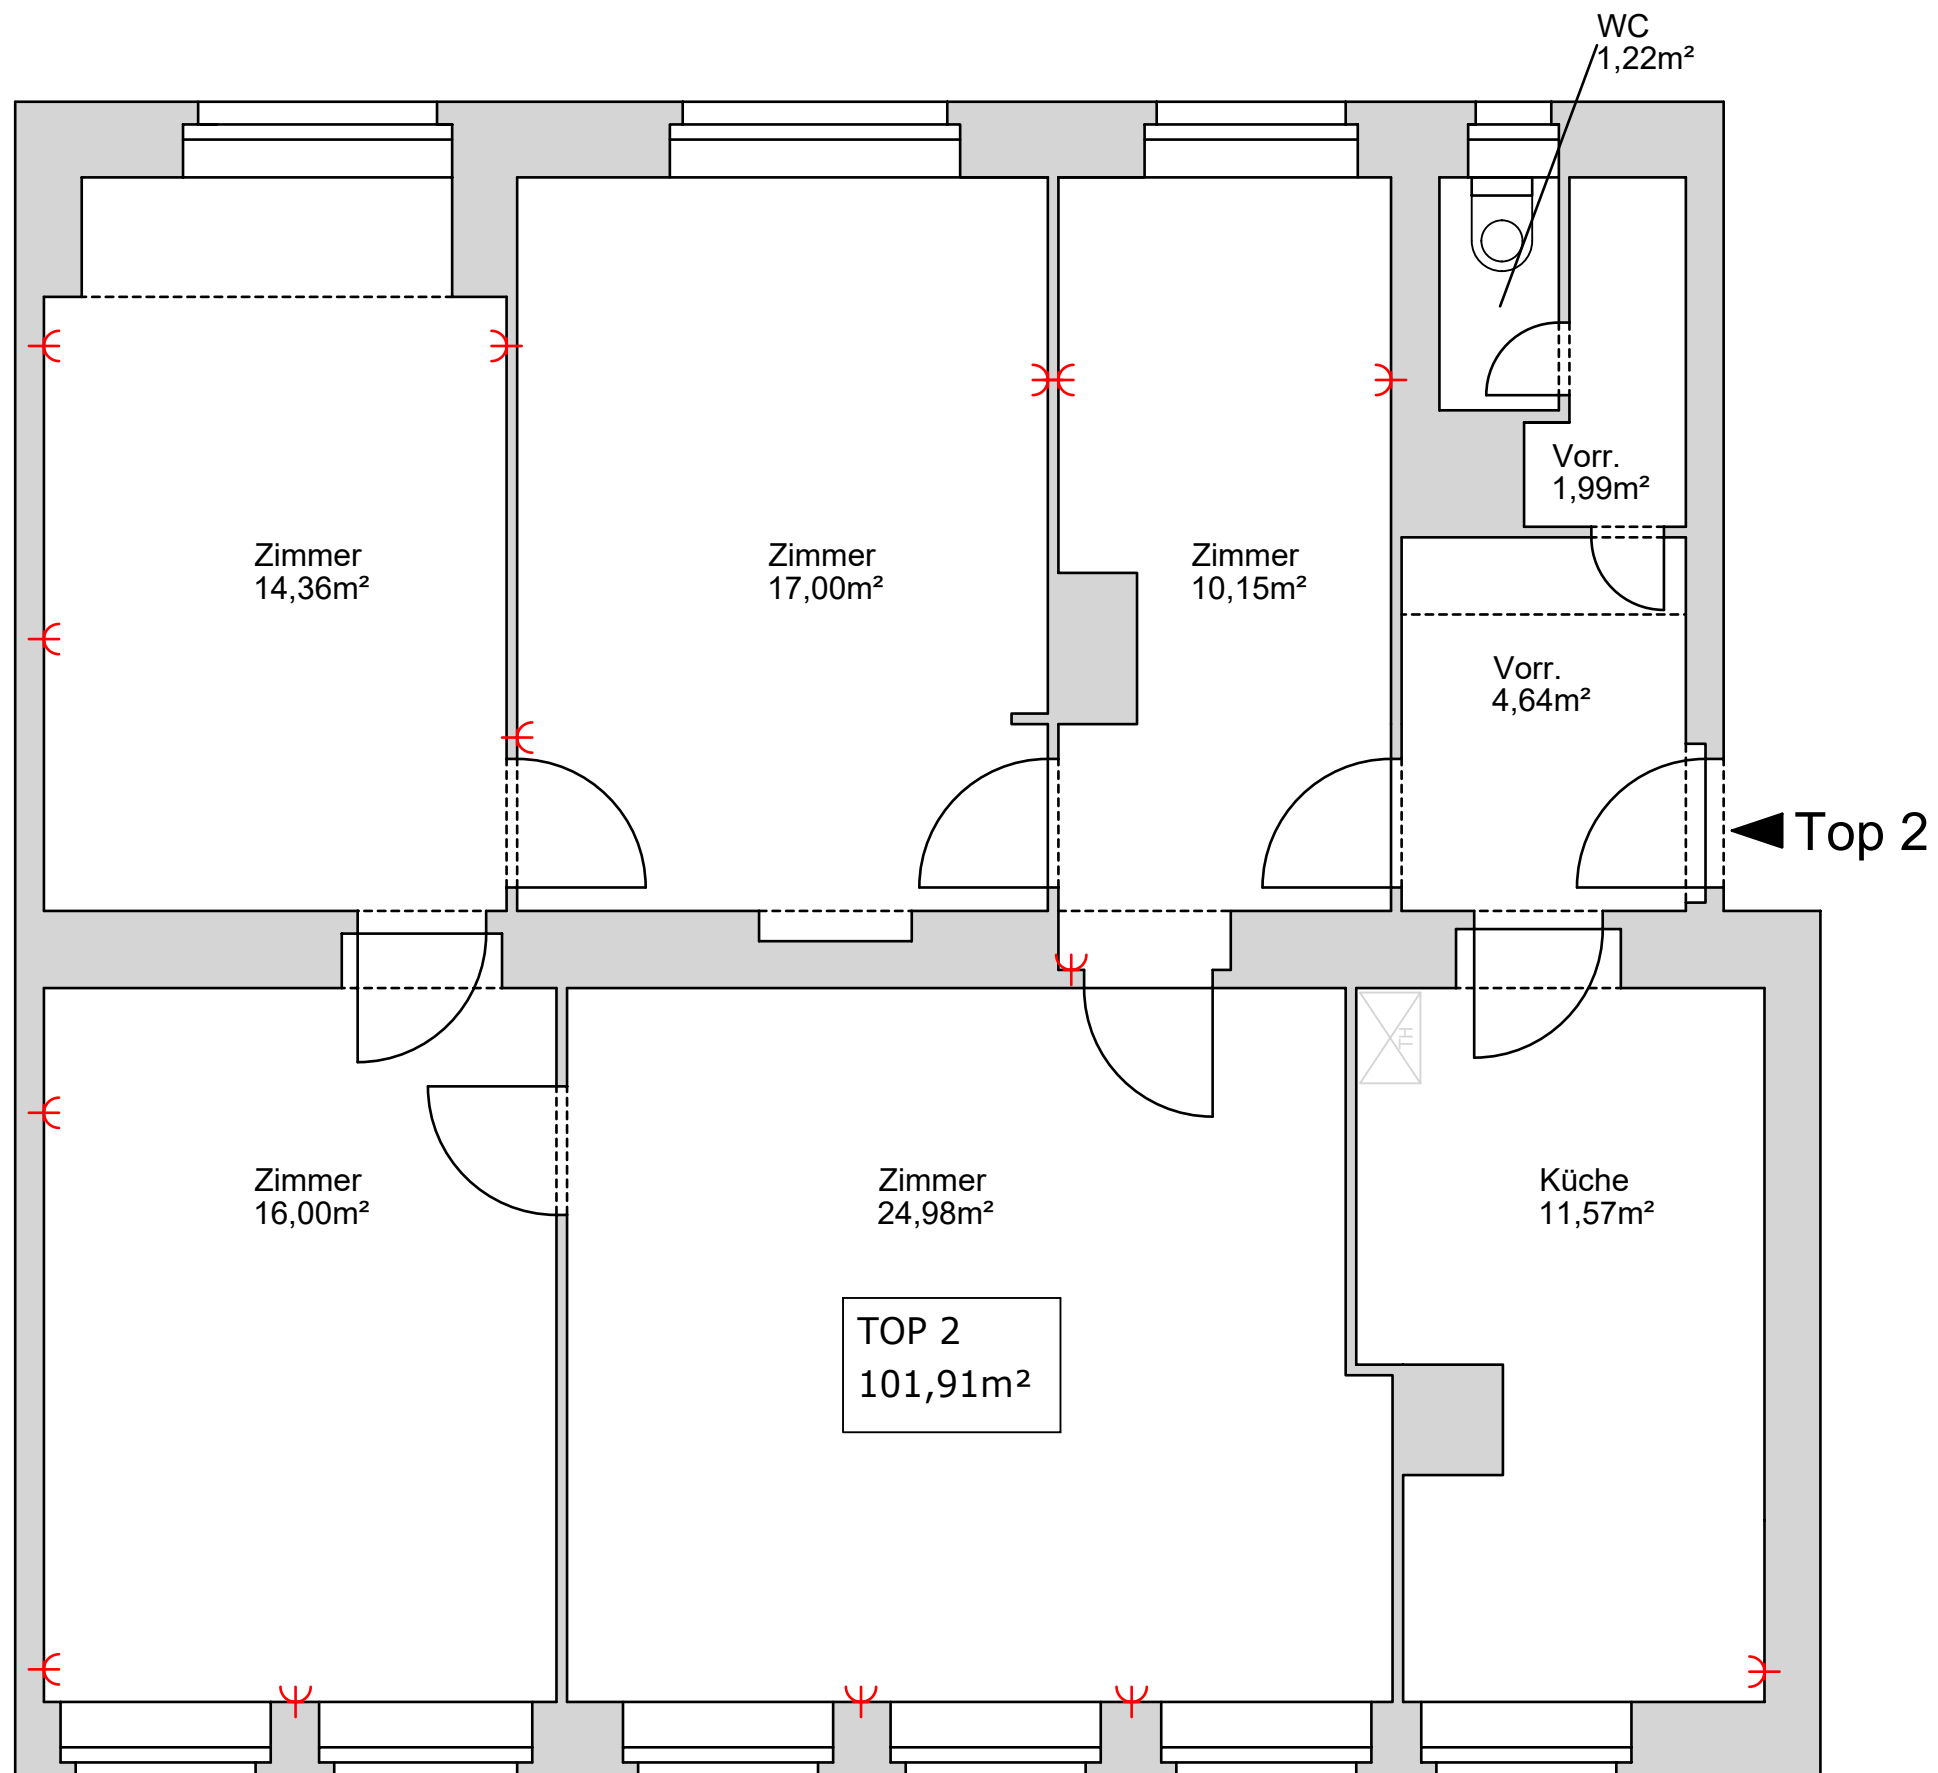

GUNDRISS PARTERRE | MASSSTAB 1:100

H/B = 297 / 420 (0.12m²)

Allplan 2021