
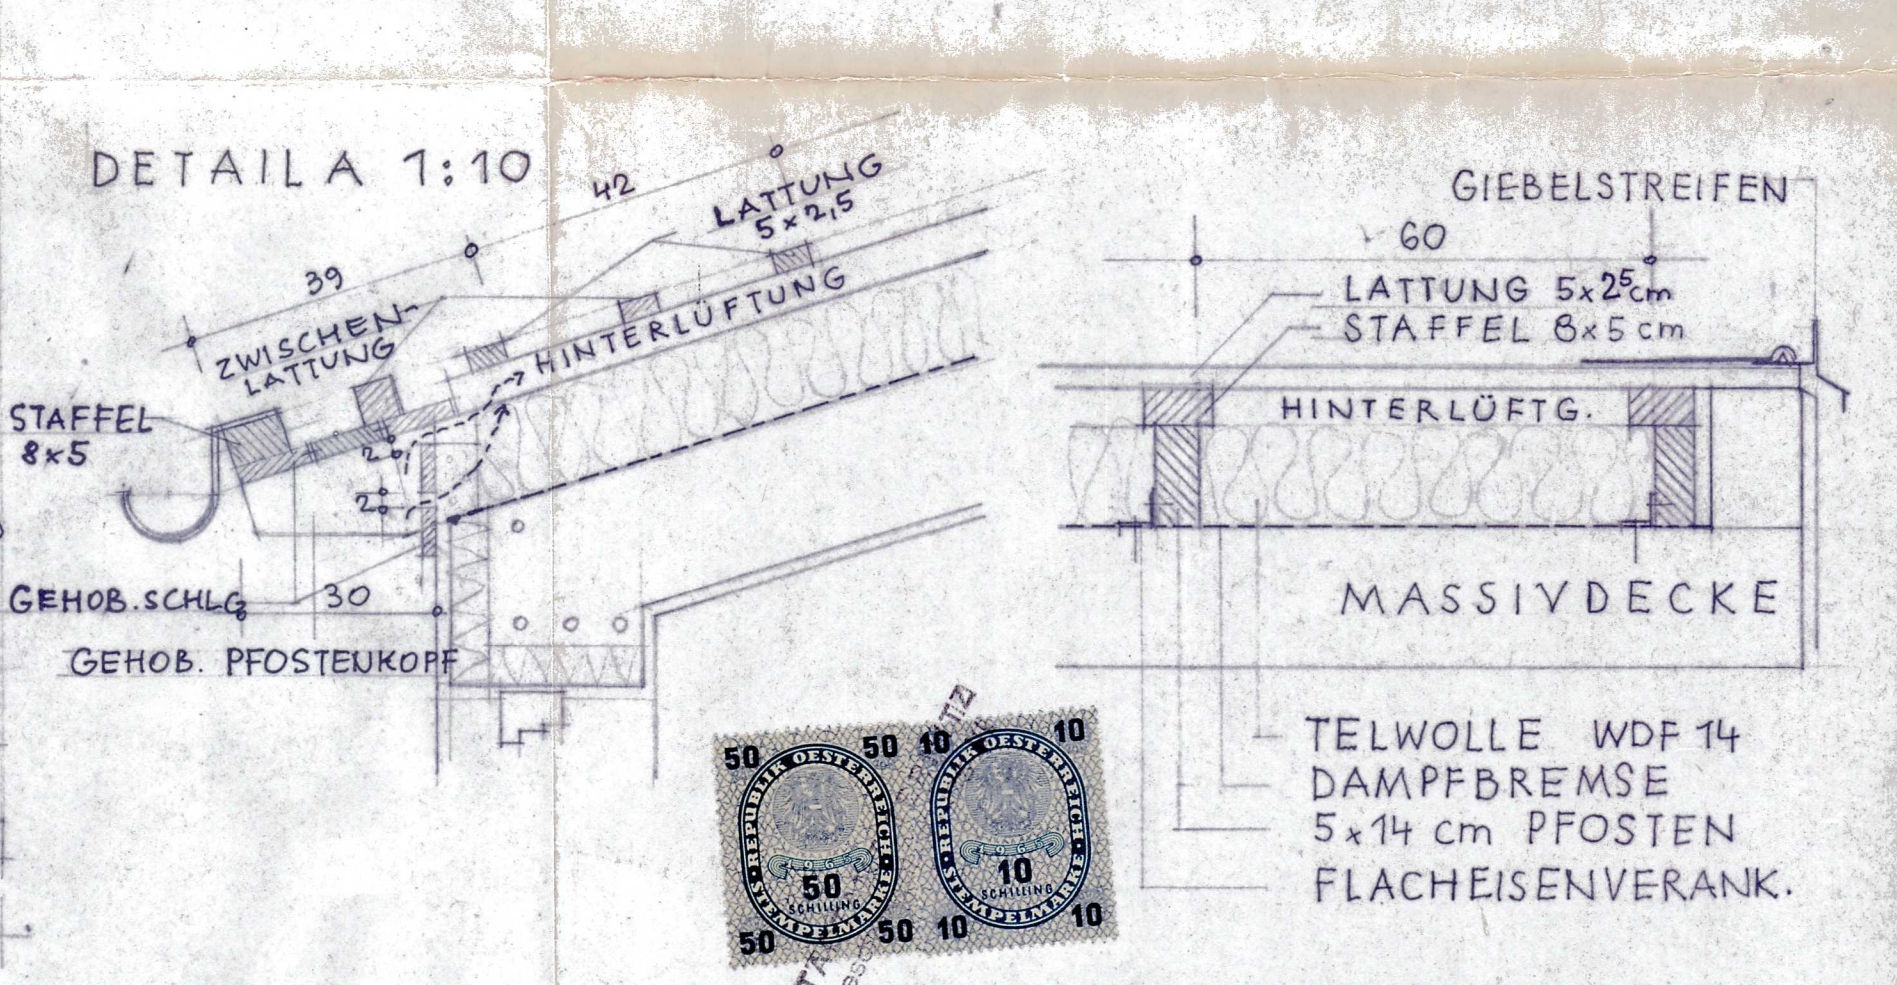
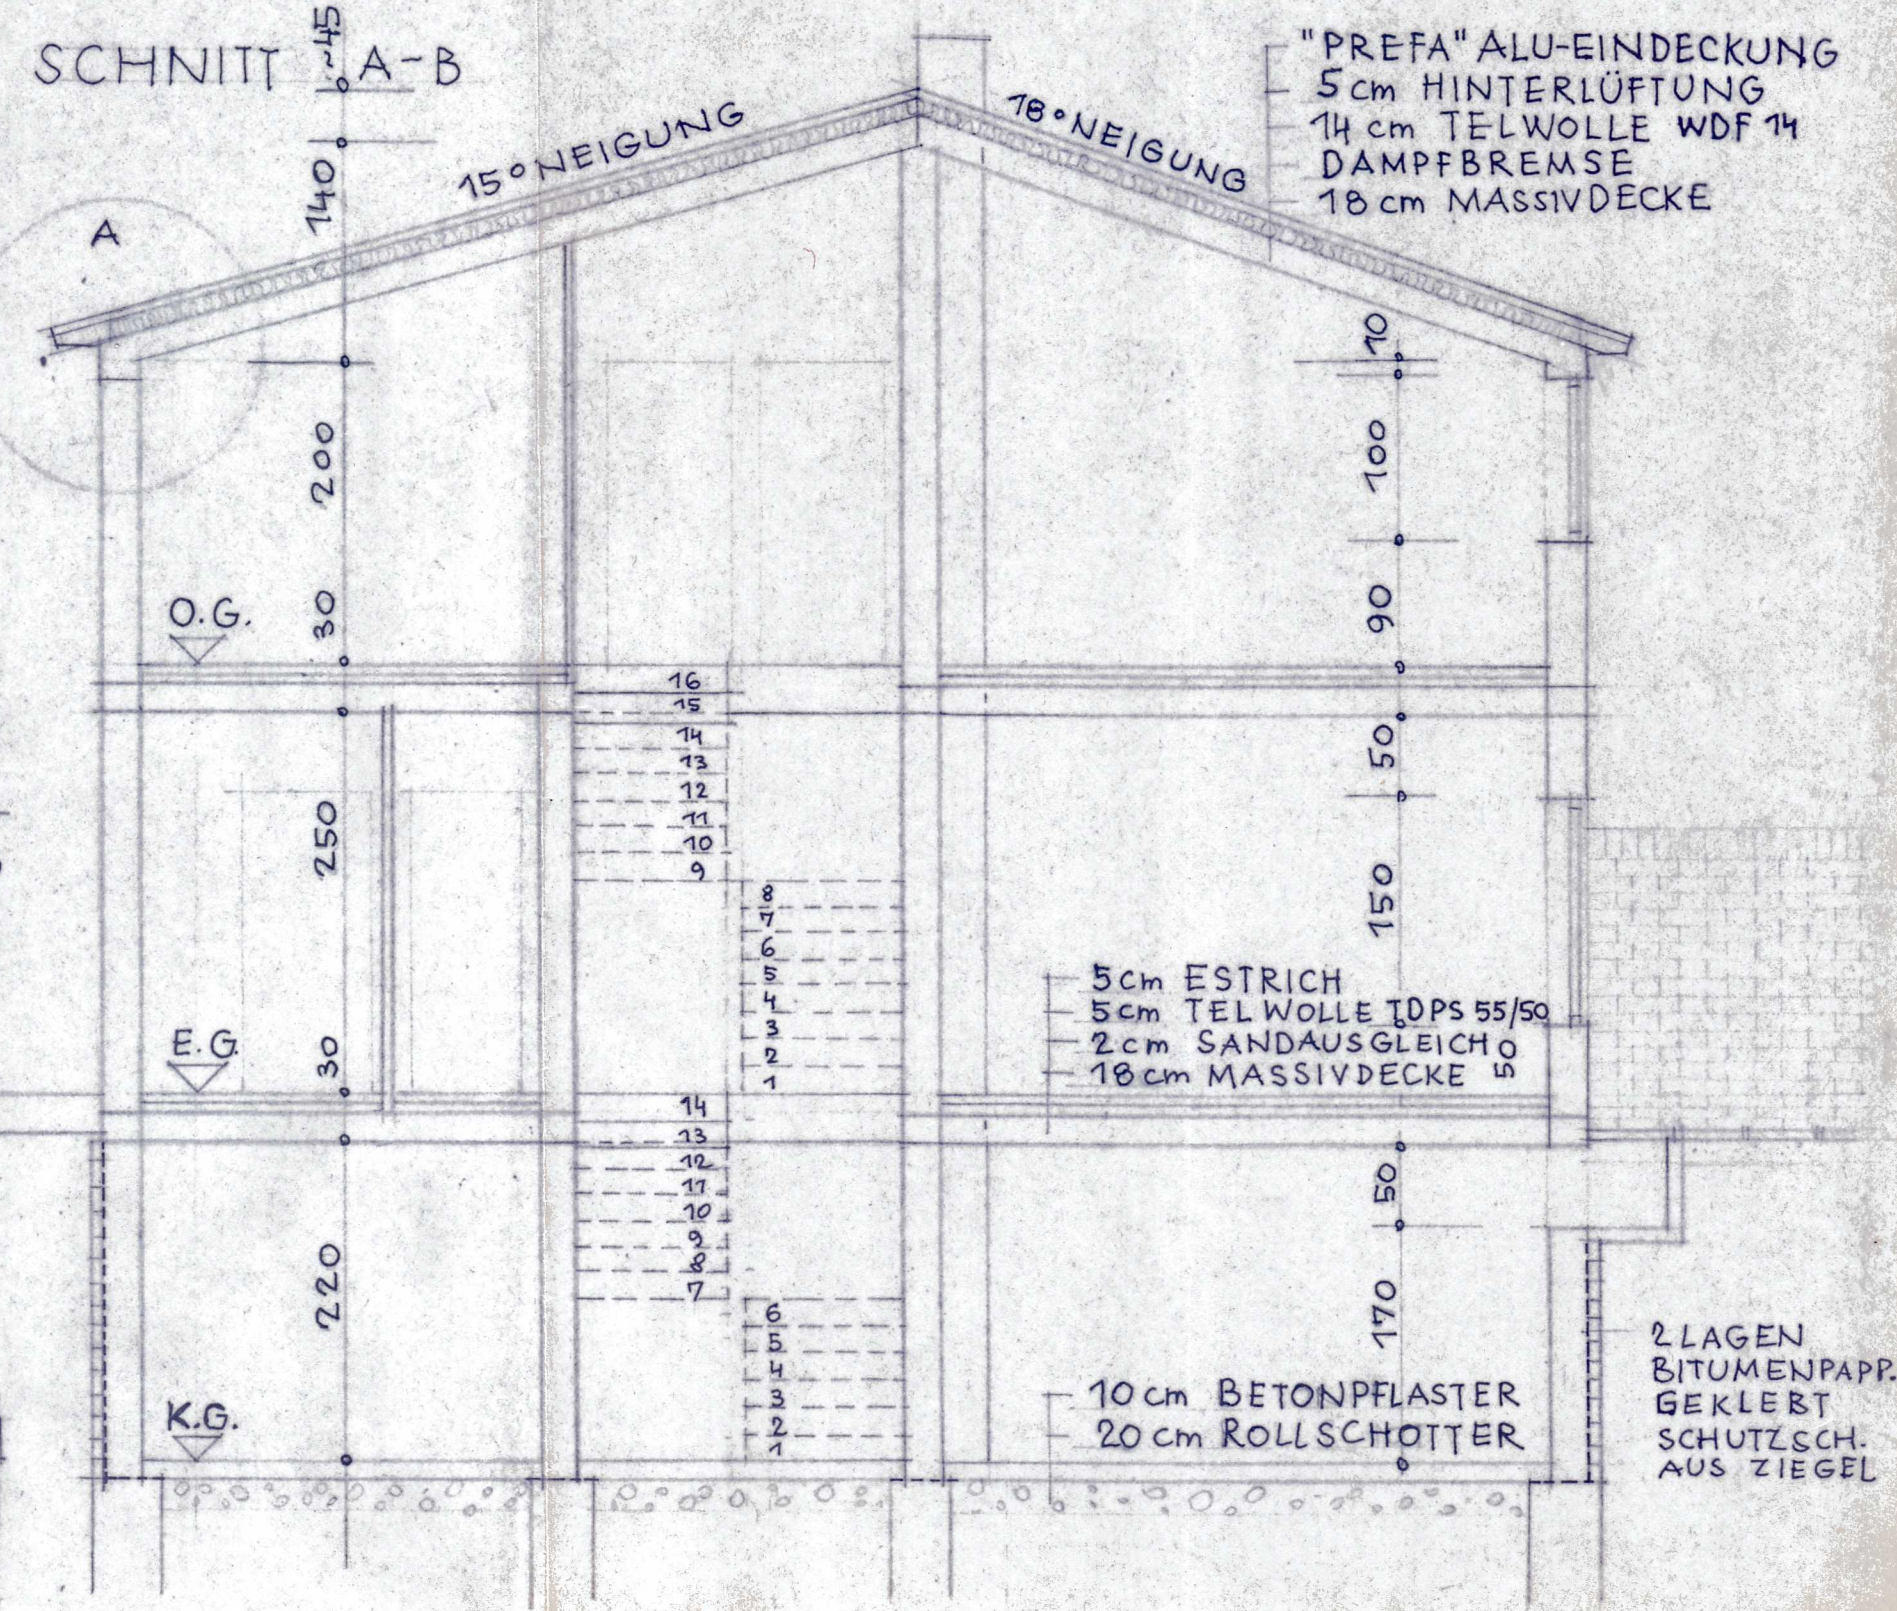
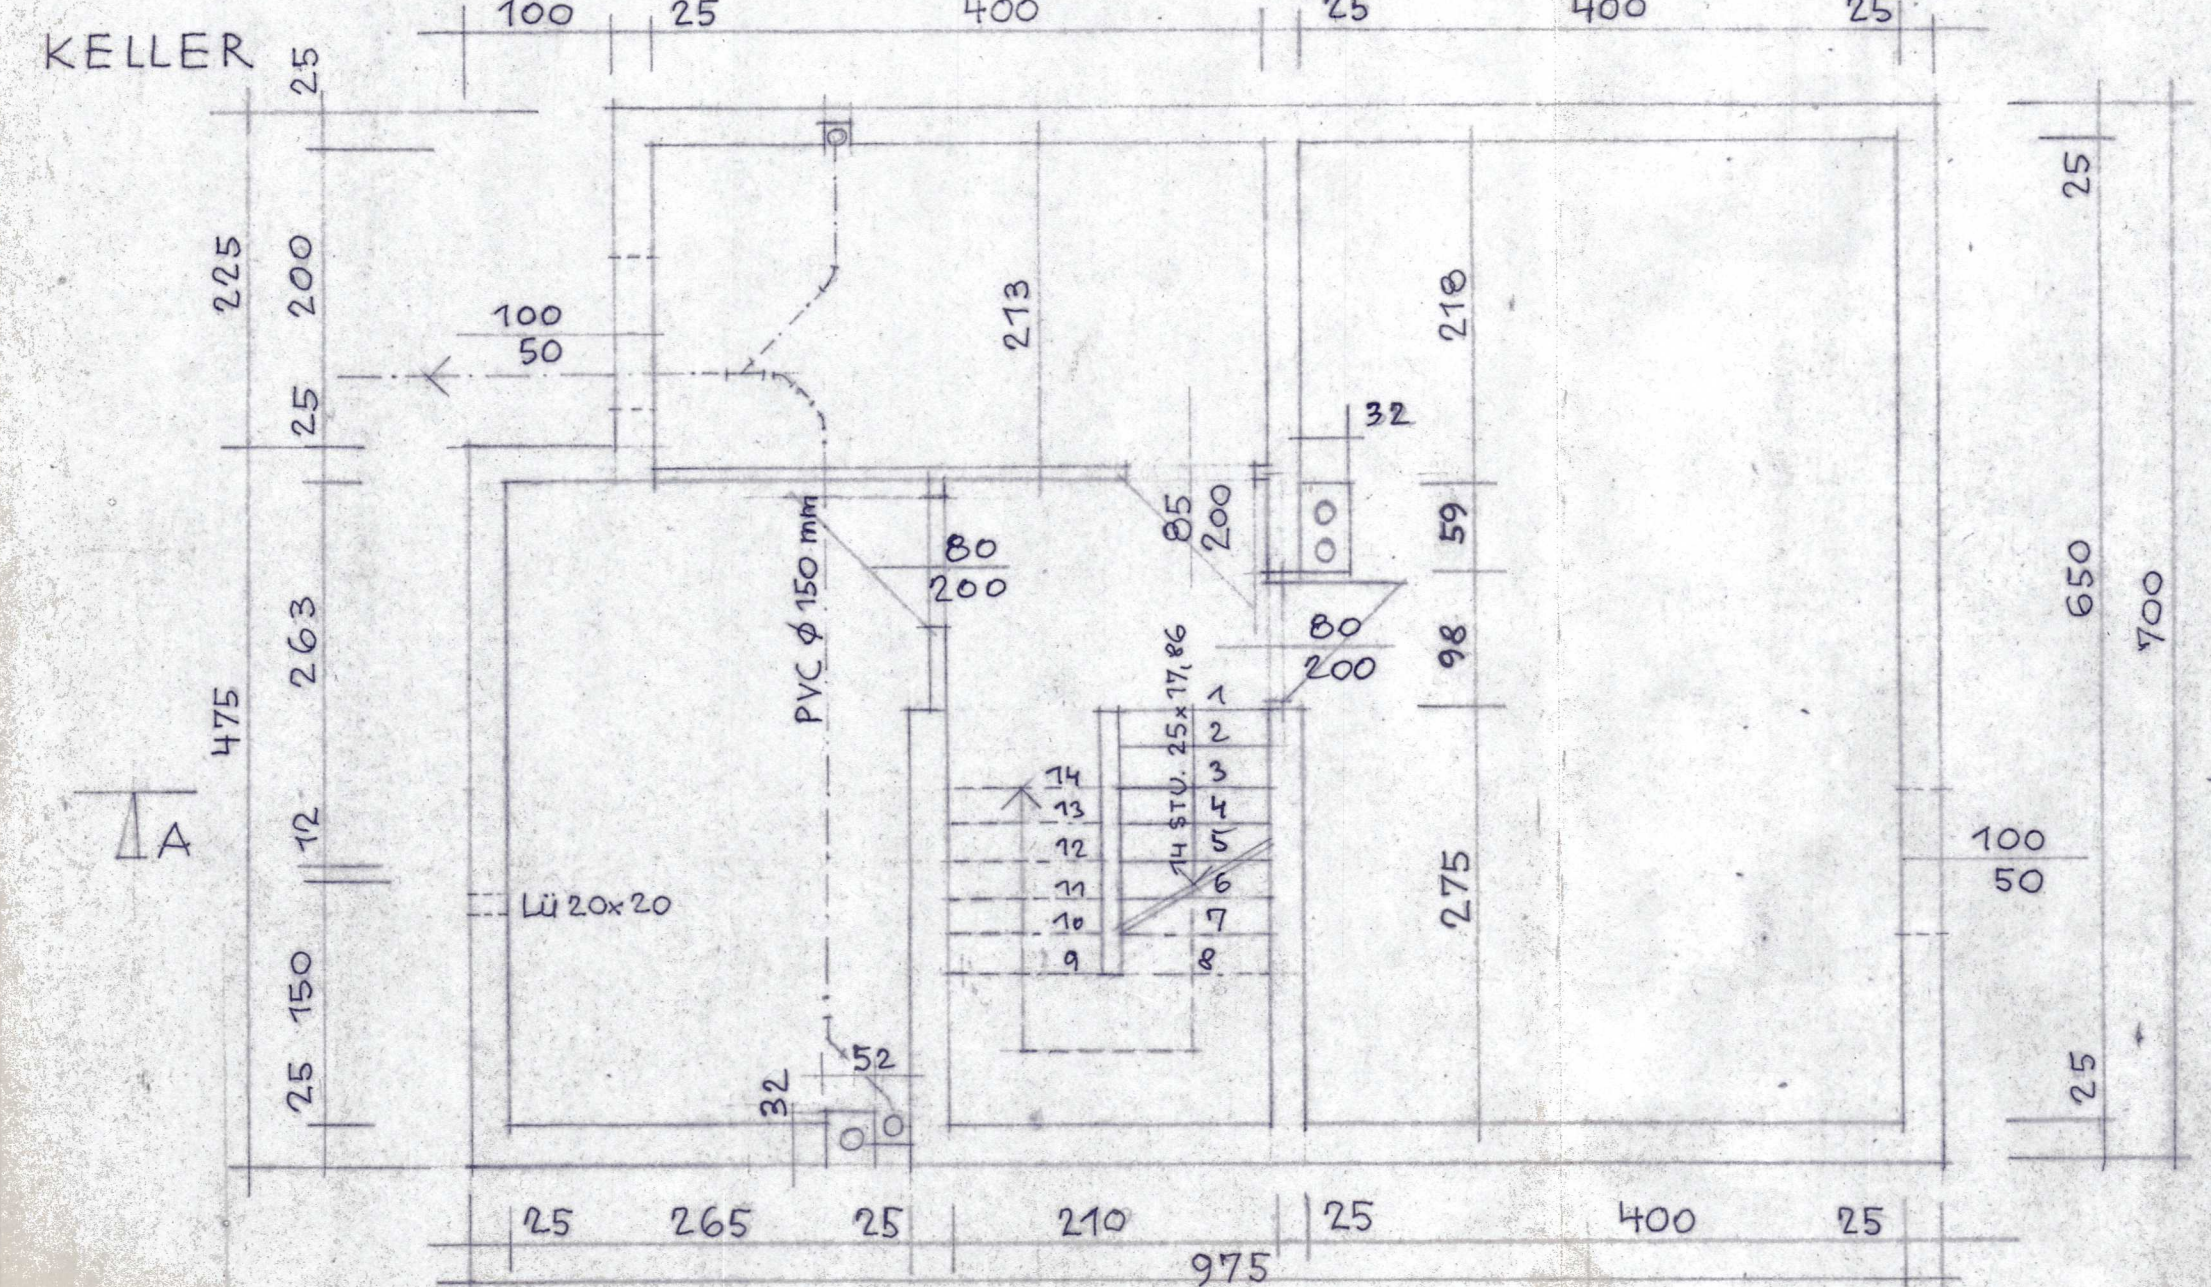
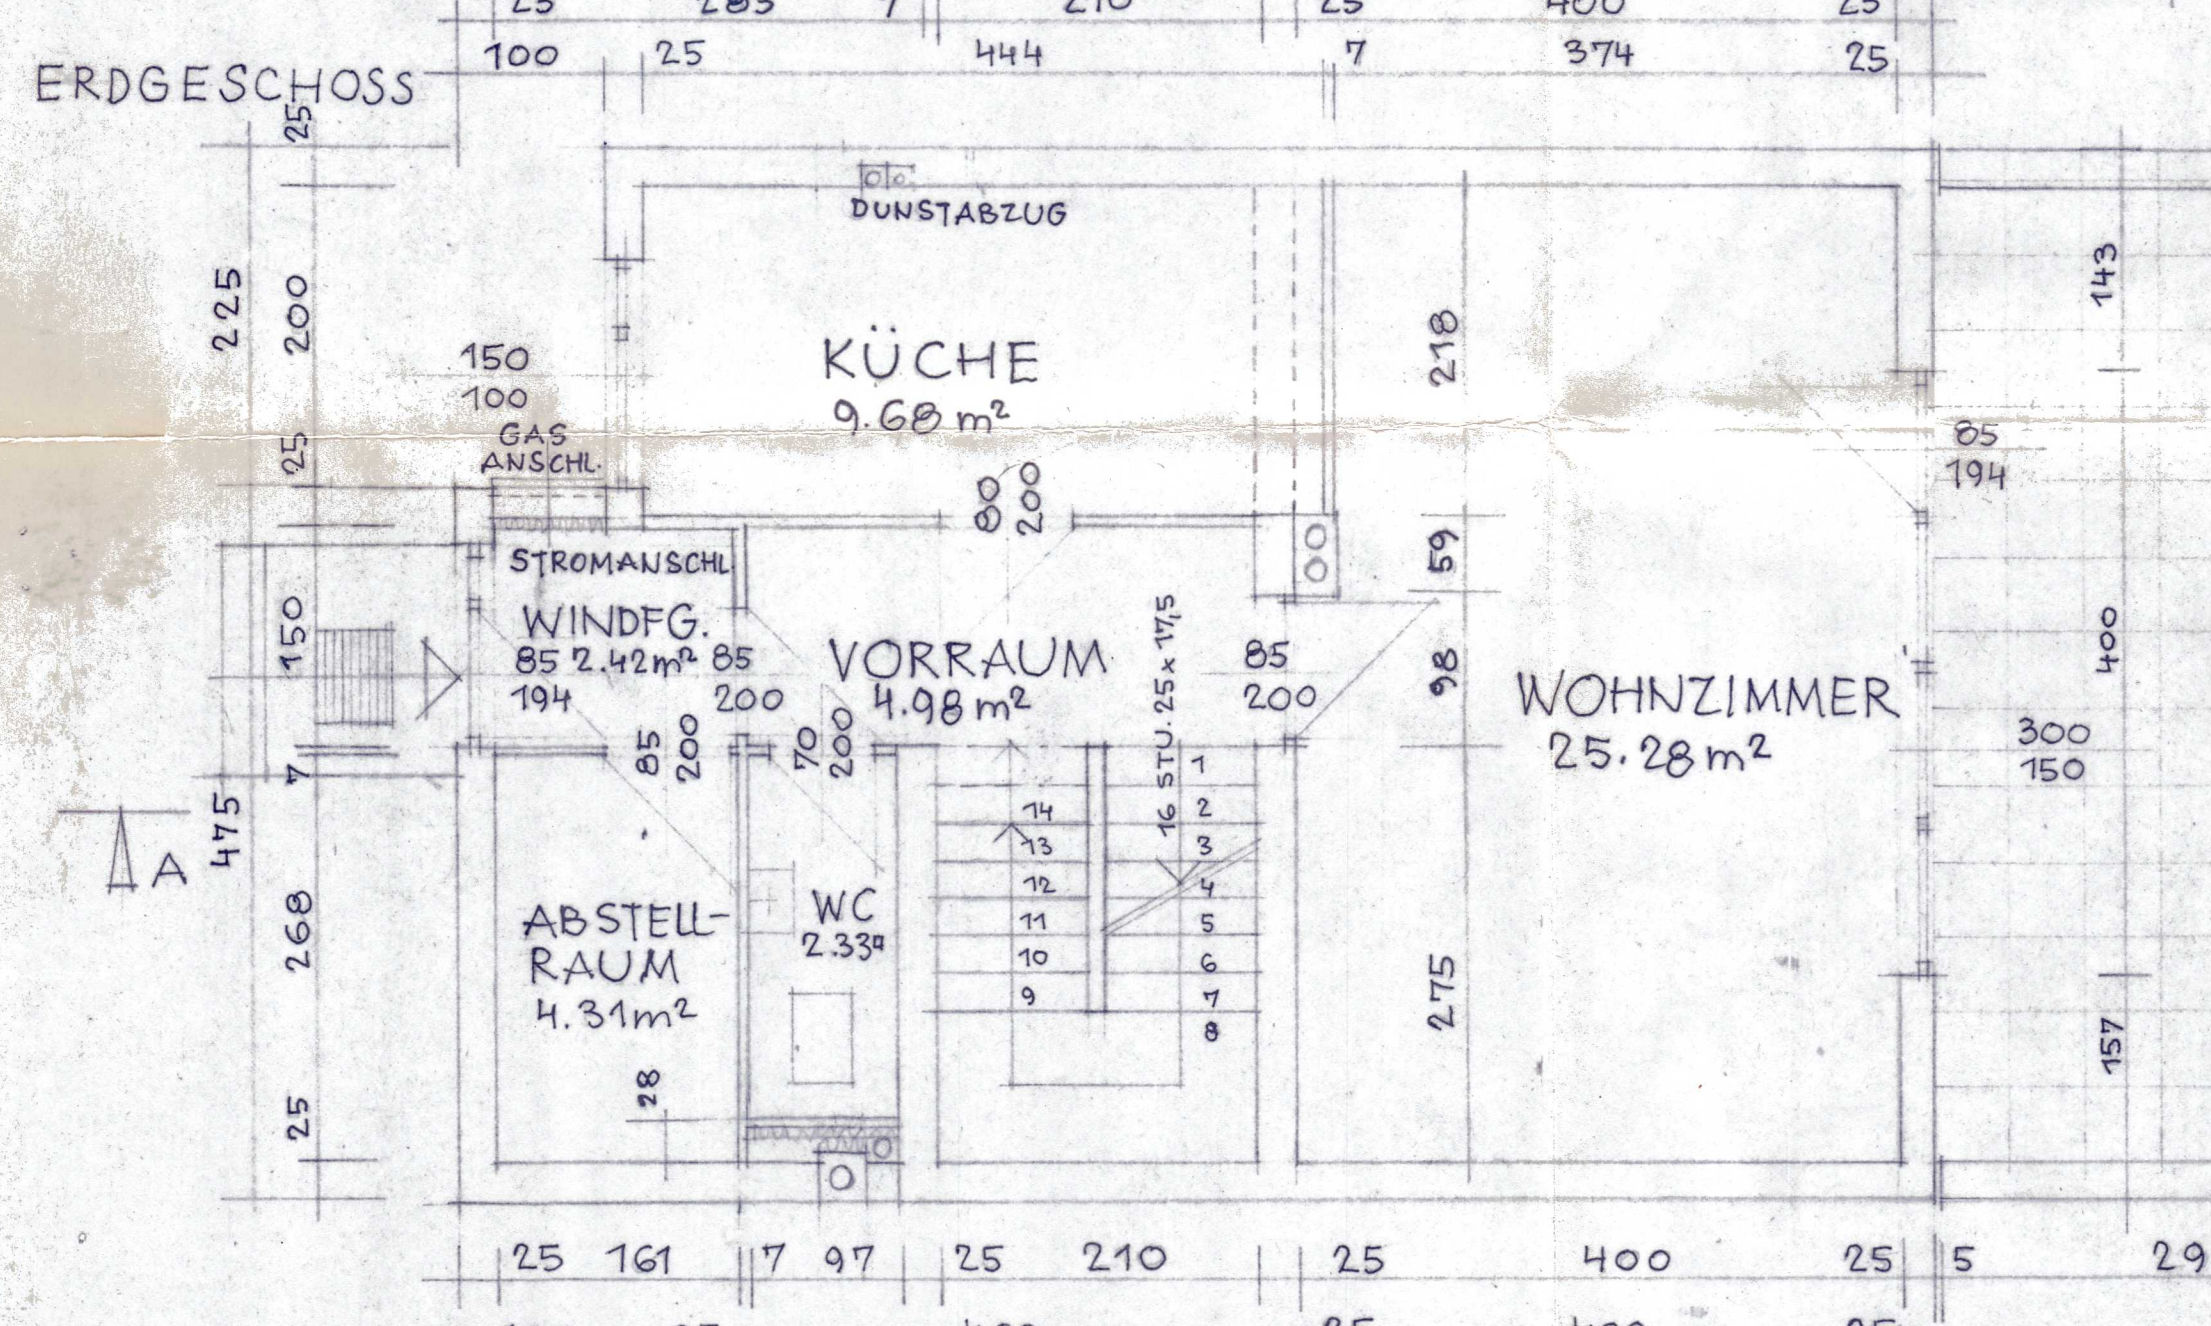


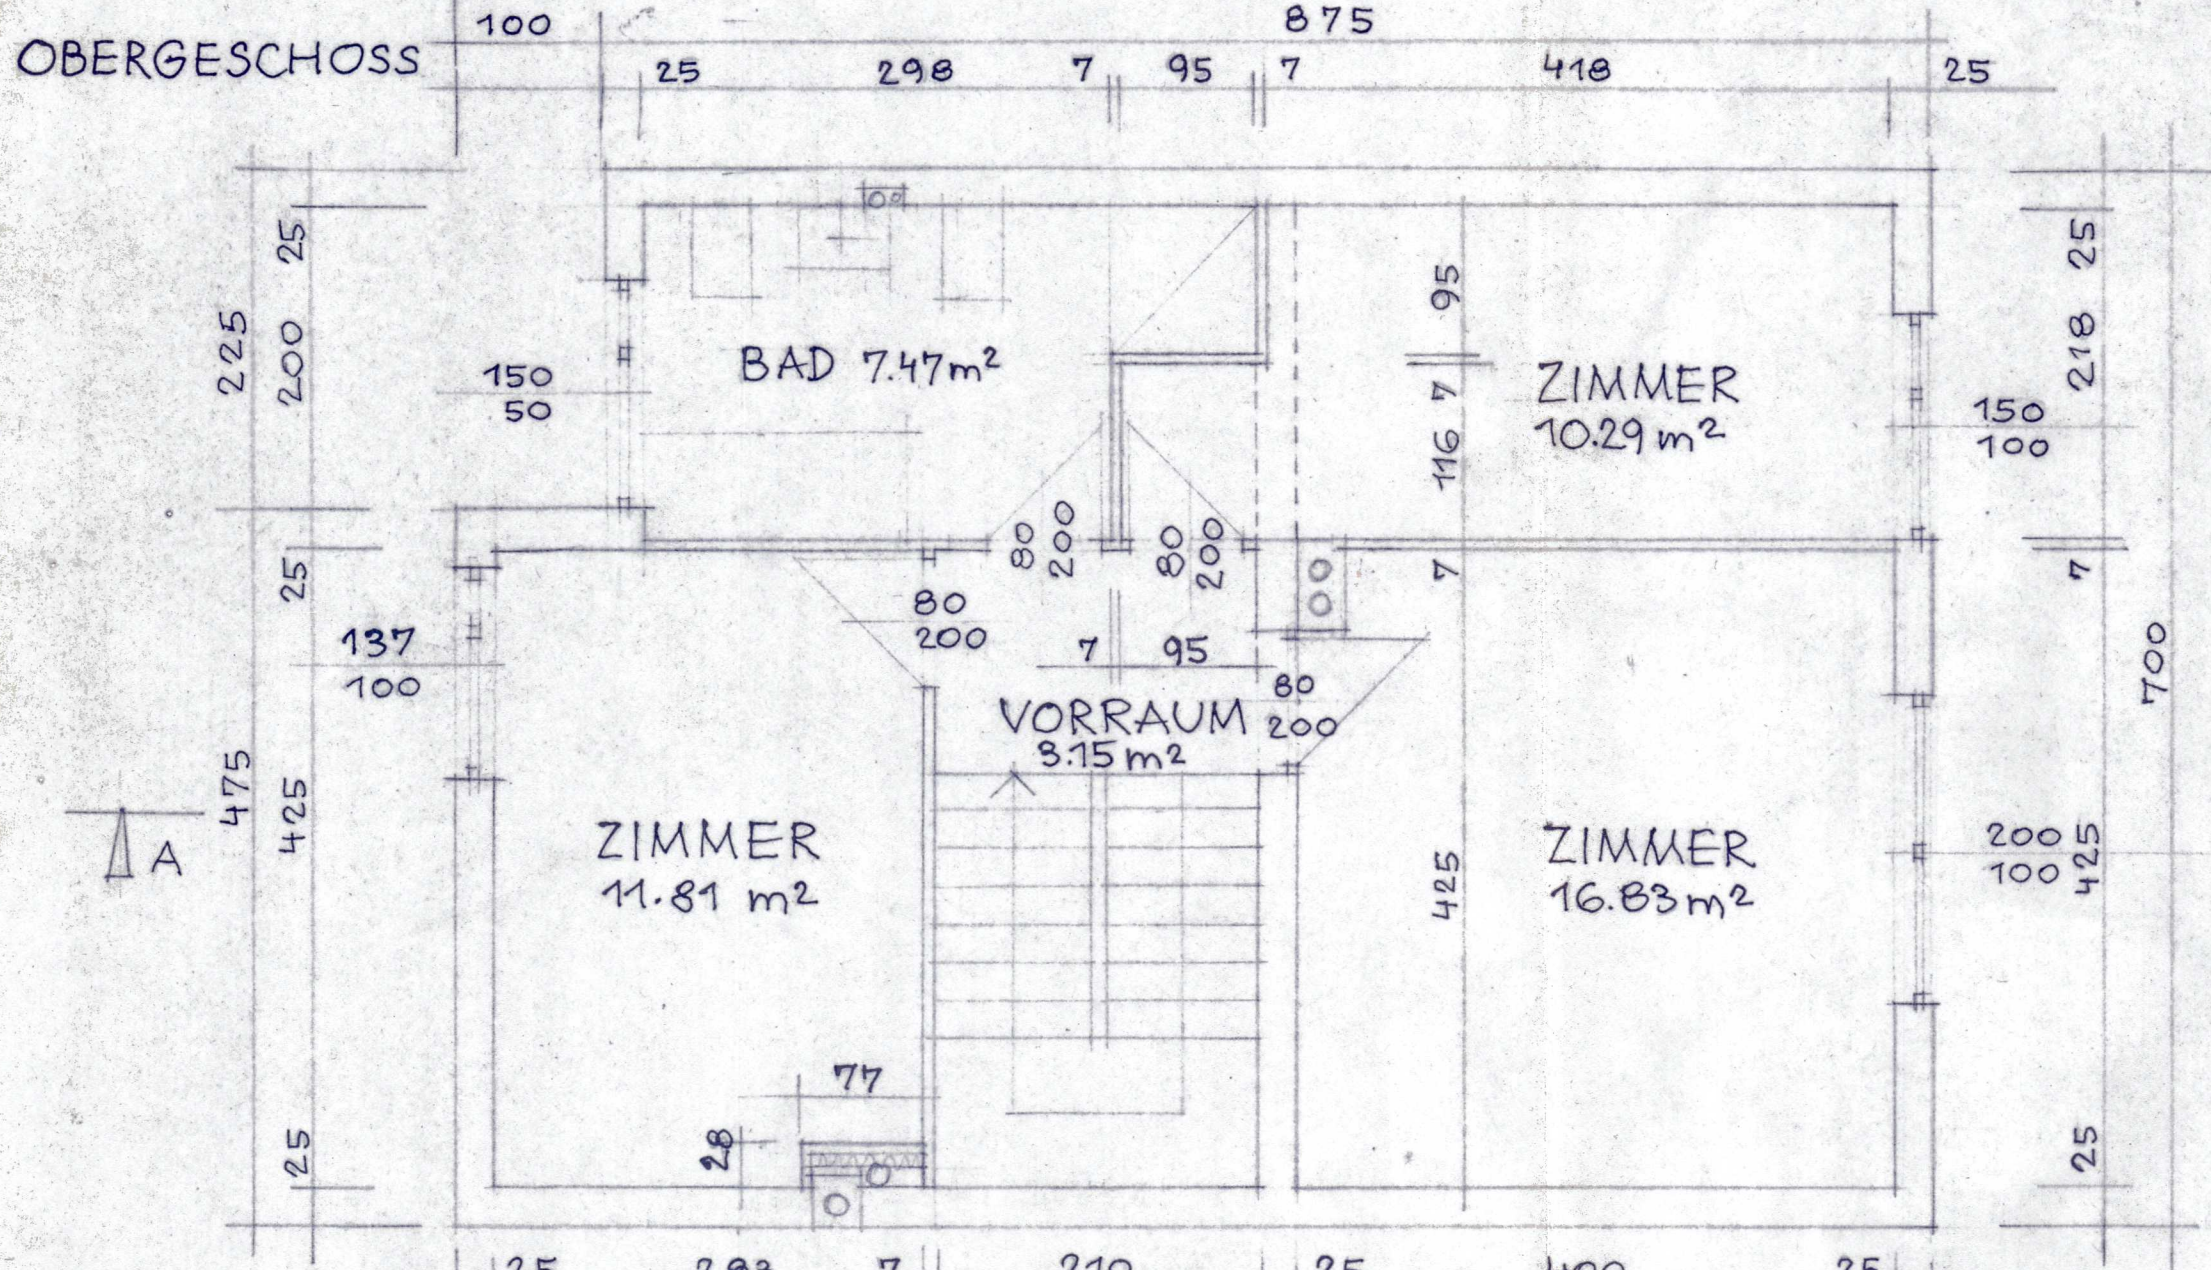

LEGENDE

- BETONSCHALSTEINE
- "DURISOL" DSs 25/12
- "DURISOL" DMi 25/18
- ZIEGELMAUERWERK

BESTANDSPLAN u. POLIERPLAN
REIHENHAUS - NOBELGASSE
KELLERGESCHOSS
ERDGESCHOSS
SCHNITT
DETAIL
TERNITZ IM DEZ. 1988
MÄRZ 1988
AUG. 1988

Dieser Plan kann unter Bezugnahme auf den Baubewilligungsbescheid vom 11. 11. 1982 nachträglich baubehördlich bewilligt werden.

Ternitz, am 16. 11. 1988

Der Bürgermeister: *[Signature]*

98,55 m² NUTZFL.