

BESTANDSPLAN

DER BAUWERBER UND GRUNDEIGENTÜMER:

DIE BEHÖRDE(GEMEINDE):

DER PLANVERFASSER:

DER BEFUGTE PLANVERFASSER BESTÄTIGT HERMIT DIE ÜBEREINSTIMMUNG DIESES BAUVORHABENS MIT DEM BEBAUUNGSPLAN UND ALLEN BAURECHTLICHEN VORSCHRIFTEN.

DER BAUFÜHRER:

DER BEFUGTE BAUFÜHRER BESTÄTIGT DIE ÜBERNAHME DER ÜBERWACHUNG DER BAUAUSFÜHRUNG ÜBER DAS GESAMTE BAUVORHABEN.

TECHN. DATEN:

BEBAUTE FLÄCHE: 285,80 M²

UMBAUTER RAUM: 1851,98 M³




WNFL.: WHG. ① 28,53 m²

WHG. ② 46,49 m²

WHG. ③ 32,69+1,71 m² WHG. ⑤ 53,56 M²

WHG. ④ 29,11 +1,68m² WHG. ⑥ 58,27+32,18m²

LEGENDE:

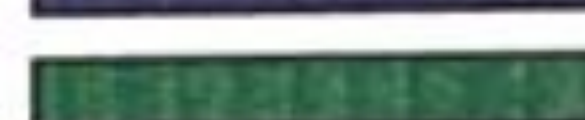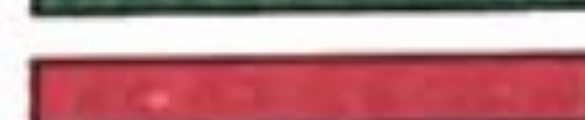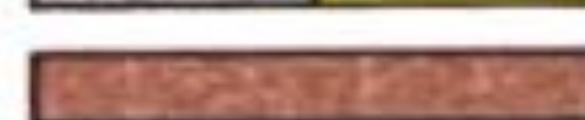
	STAHLBETON
	STAMPFBETON
	HB.-ZIEGELMAUERWERK
	LEICHTWÄNDE
	BESTAND / ABBRUCH
	HOLZ

GRD.STK.NR.

228/1, .32/1,.32/2

EZ.

KG. KEFERMARKT

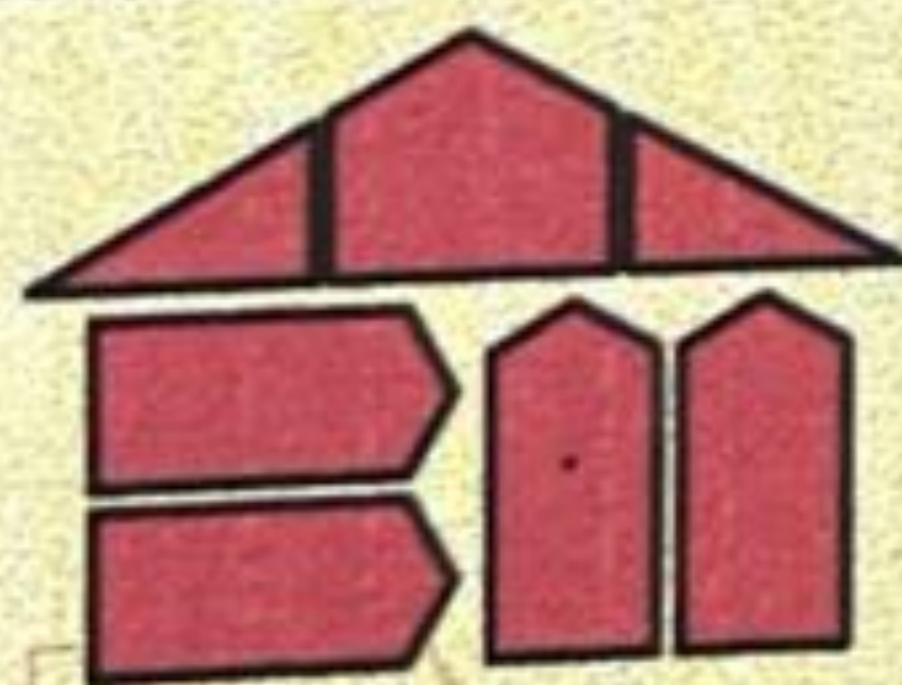

ENTWURF - PLANUNG - AUSSCHREIBUNG - BAULEITUNG

BAUMEISTER ING.

K. Maier

MICHAEL - LEHNER - WEG 2, 4 4 7 0 E N N S

TEL 07223 / 82 0 84, FAX 07223 / 84 2 57, MOBIL 0676 / 343 60 66 EMAIL bmstr.ing.k.maier@utanet.at

BAUHERR:

JOSEF

BODINGBAUER

HAUPTPLATZ 13, 4470 ENNS

BAUVORHABEN:

BESTANDSAUFNAHME DES BESTEHENDEN WOHNHAUSES
IN 4492 KEFERMARKT, OBERER MARKT 34

GEZ: MKH

DATUM: 15/05/2004

MAßSTAB:

M 1 : 100/500

PLANGRÖßE:

PLAN NR. GZ.

01/154 A-F

PLANINHALT:

EG., OG., KG., SCHNITT A-A,
ANSICHTEN, LAGEPLAN M 1 : 500

2270 / 4200 (0,12m²)

1240/1

226

30

31

228/2

322

23

230

228

1240/2

BESTANDSPLAN


WHG. ①	= 28,53 m ²
WHG. ②	= 46,49 m ²
WHG. ③	= 32,69 + 1,71 m ²
ALLG	= 69,86 m ²

des bestehenden Mehrfamilienwohnhauses Oberer Markt 34, 4292 Kefermarkt
Fam. BODINGBAUER 4470 ENNS

ERDGESCHOSS

M 1 : 100

PLANUNG:

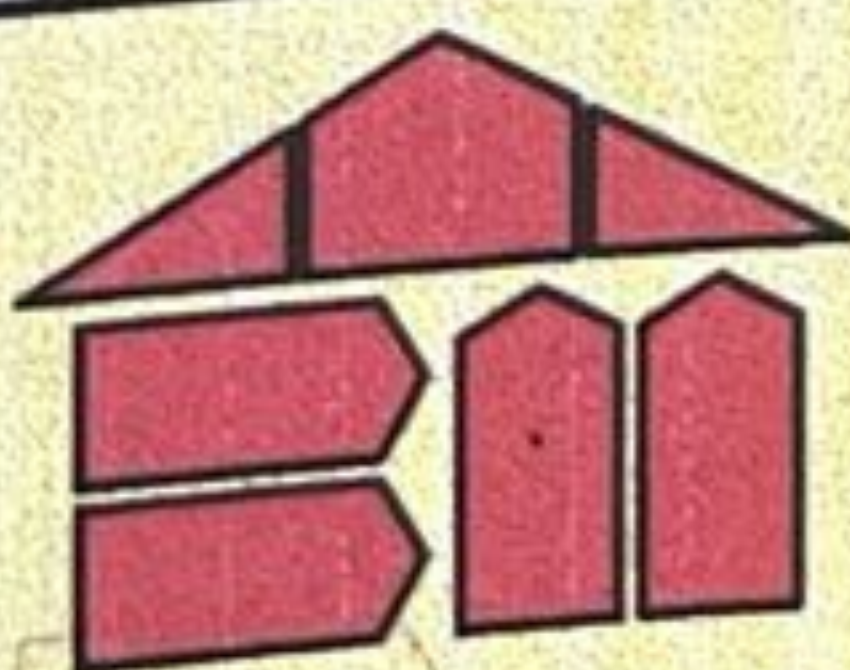

ENTWURF - PLANUNG - AUSSCHREIBUNG - BAULEITUNG

BAUMEISTER ING.

K. MAIER

MICHAEL - LEHNER - WEG 2, 4 4 7 0 E N N S


TEL 07223 / 82 0 84, FAX 07223 / 84 2 57, MOBIL 0676 / 343 60 66 EMAIL bmstr.lng.k.maler@utanet.at

ENNS, 15.05.2004

GZ. 04 / 154 B

2070 / 4200 (0.12m²)

Allplan FT
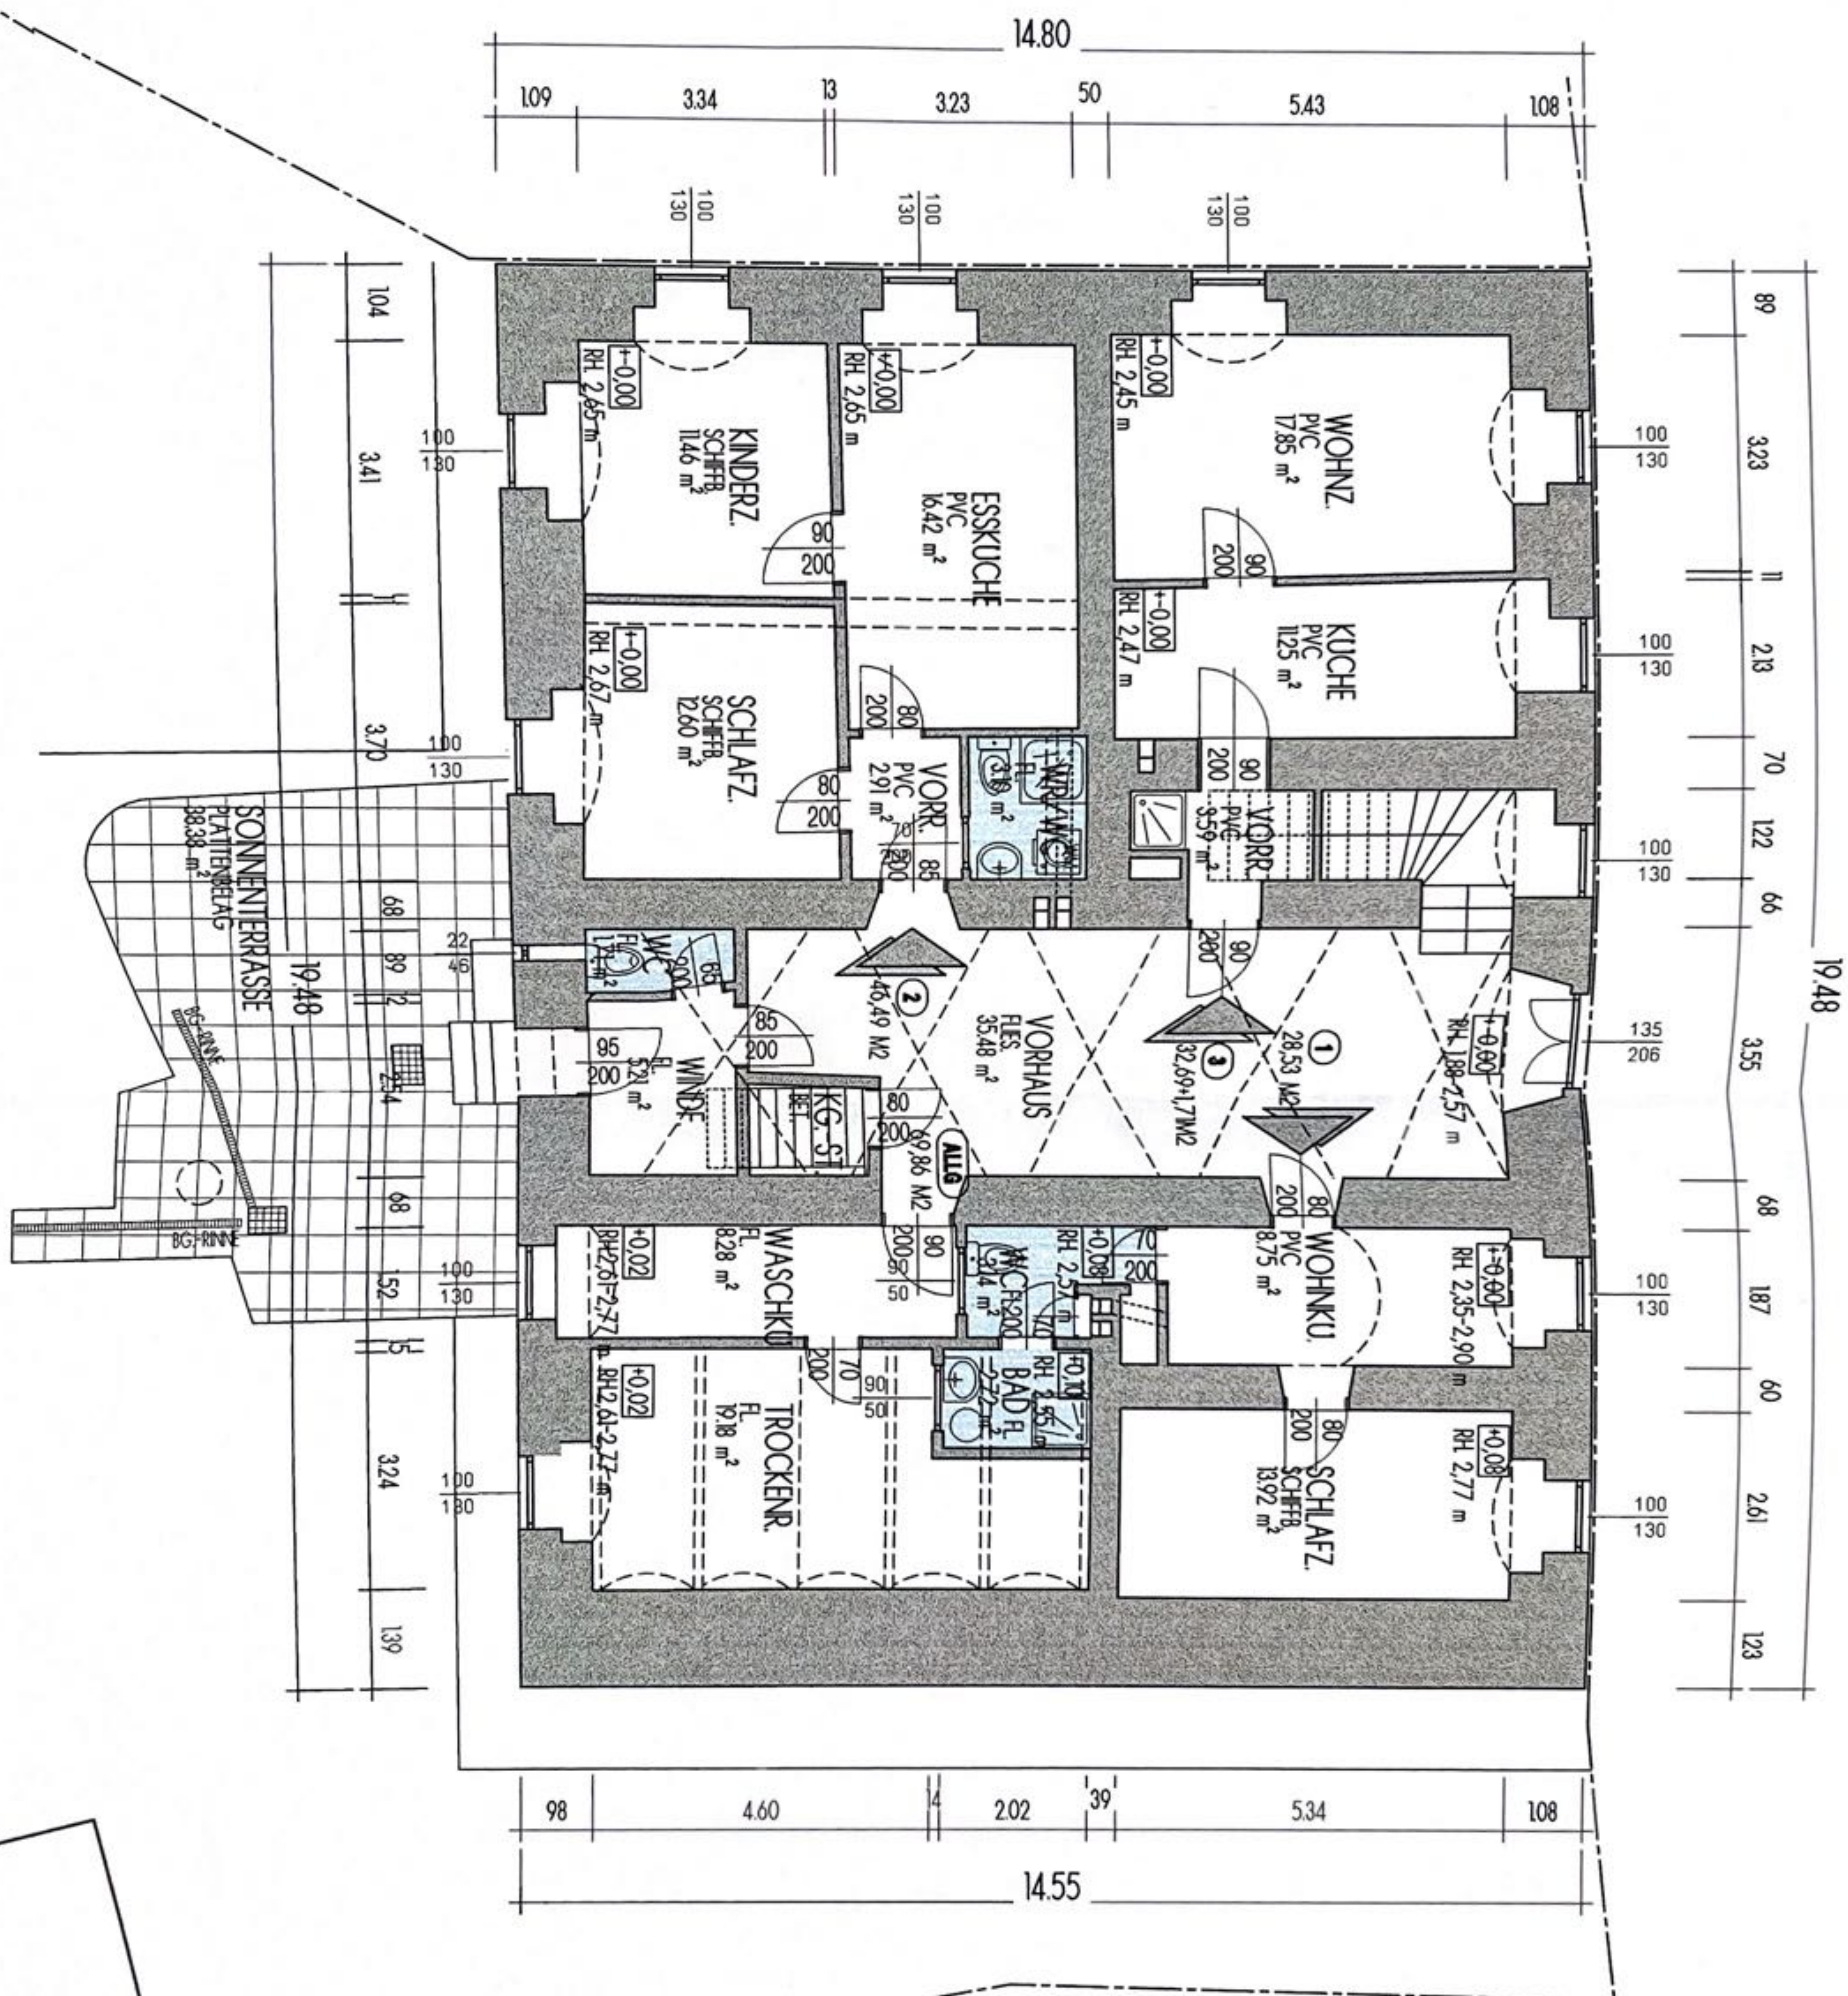
$$\text{EG. gesamt} = 178,28 \text{ m}^2$$


BESTANDSPLAN

WHG. (4)	= 29,11 + 1,68 m ²
WHG. (5)	= 53,56 m ²
WHG. (6)	= 58,27 + 32,18 m ²
(ALLG)	= 26,11 m ²

des bestehenden Mehrfamilienwohnhauses Oberer Markt 34, 4292 Kefermarkt
Fam. BODINGBAUER 4470 ENNS

OBERGESCHOSS

M 1 : 100

PLANUNG:


ENTWURF - PLANUNG - AUSSCHREIBUNG - BAULEITUNG

BAUMEISTER ING.

K. Moier

MICHAEL - LEHNER - WEG 2, 4 4 7 0 E N N S

TEL 07223 / 82 0 84, FAX 07223 / 84 2 57, MOBIL 0676 / 343 60 66 EMAIL bmstr.lng.k.maler@utanet.at

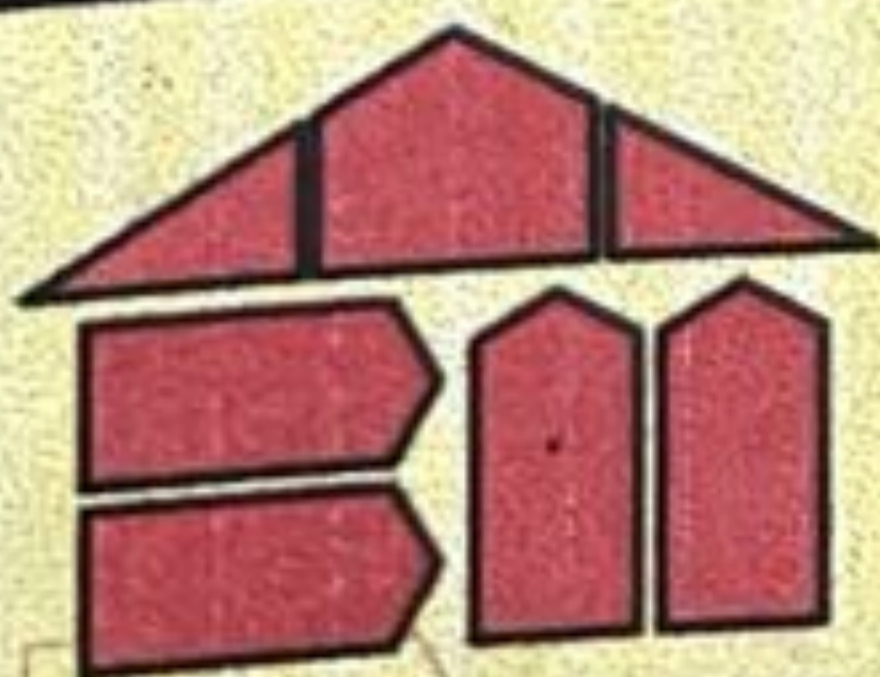



WOHNNUTZFL. OG gesamt = 200,91 m²

BESTANDSPLAN


(ALLG) = 9,20 m²

des bestehenden Mehrfamilienwohnhauses Oberer Markt 34, 4292 Kefermarkt
Fam. BODINGBAUER 4470 ENNS

KELLERGECHOSS

M 1 : 100

PLANUNG:

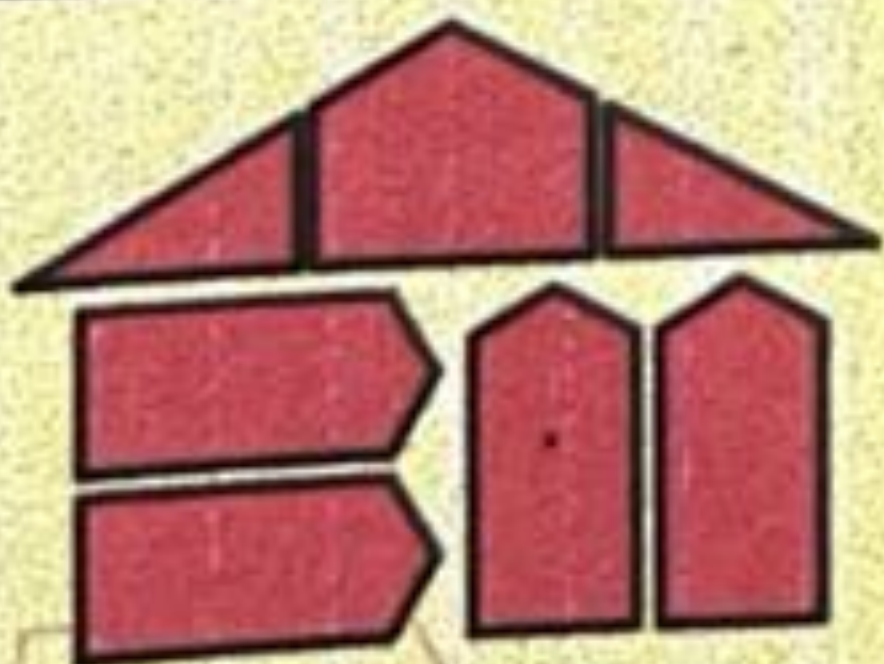

ENTWURF - PLANUNG - AUSSCHREIBUNG - BAULEITUNG

BAUMEISTER ING.

K. Maier

MICHAEL - LEHNER - WEG 2, 4 4 7 0 E N N S






TEL 07223 / 82 0 84, FAX 07223 / 84 2 57, MOBIL 0676 / 343 60 66 EMAIL bmstr.lng.k.maler@utanet.at

ENNS, 15.05.2004

H/B = 2970 / 4200 (0,12m²)





GZ. 04 / 154 D


Allplan FT

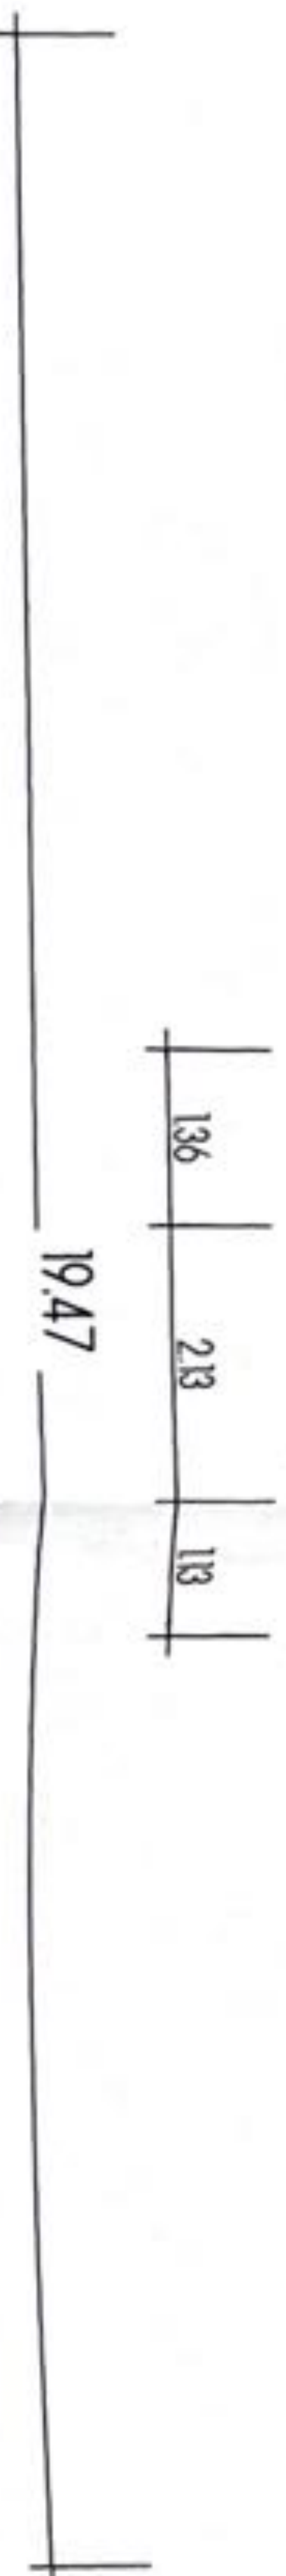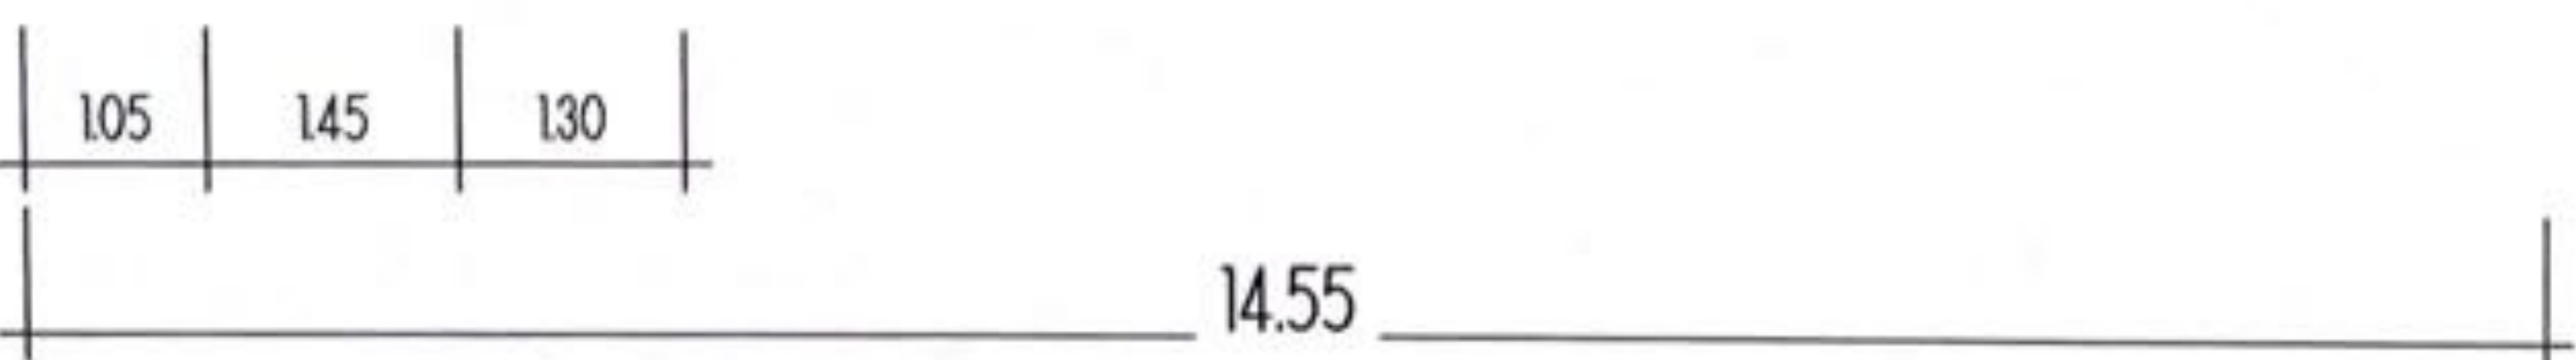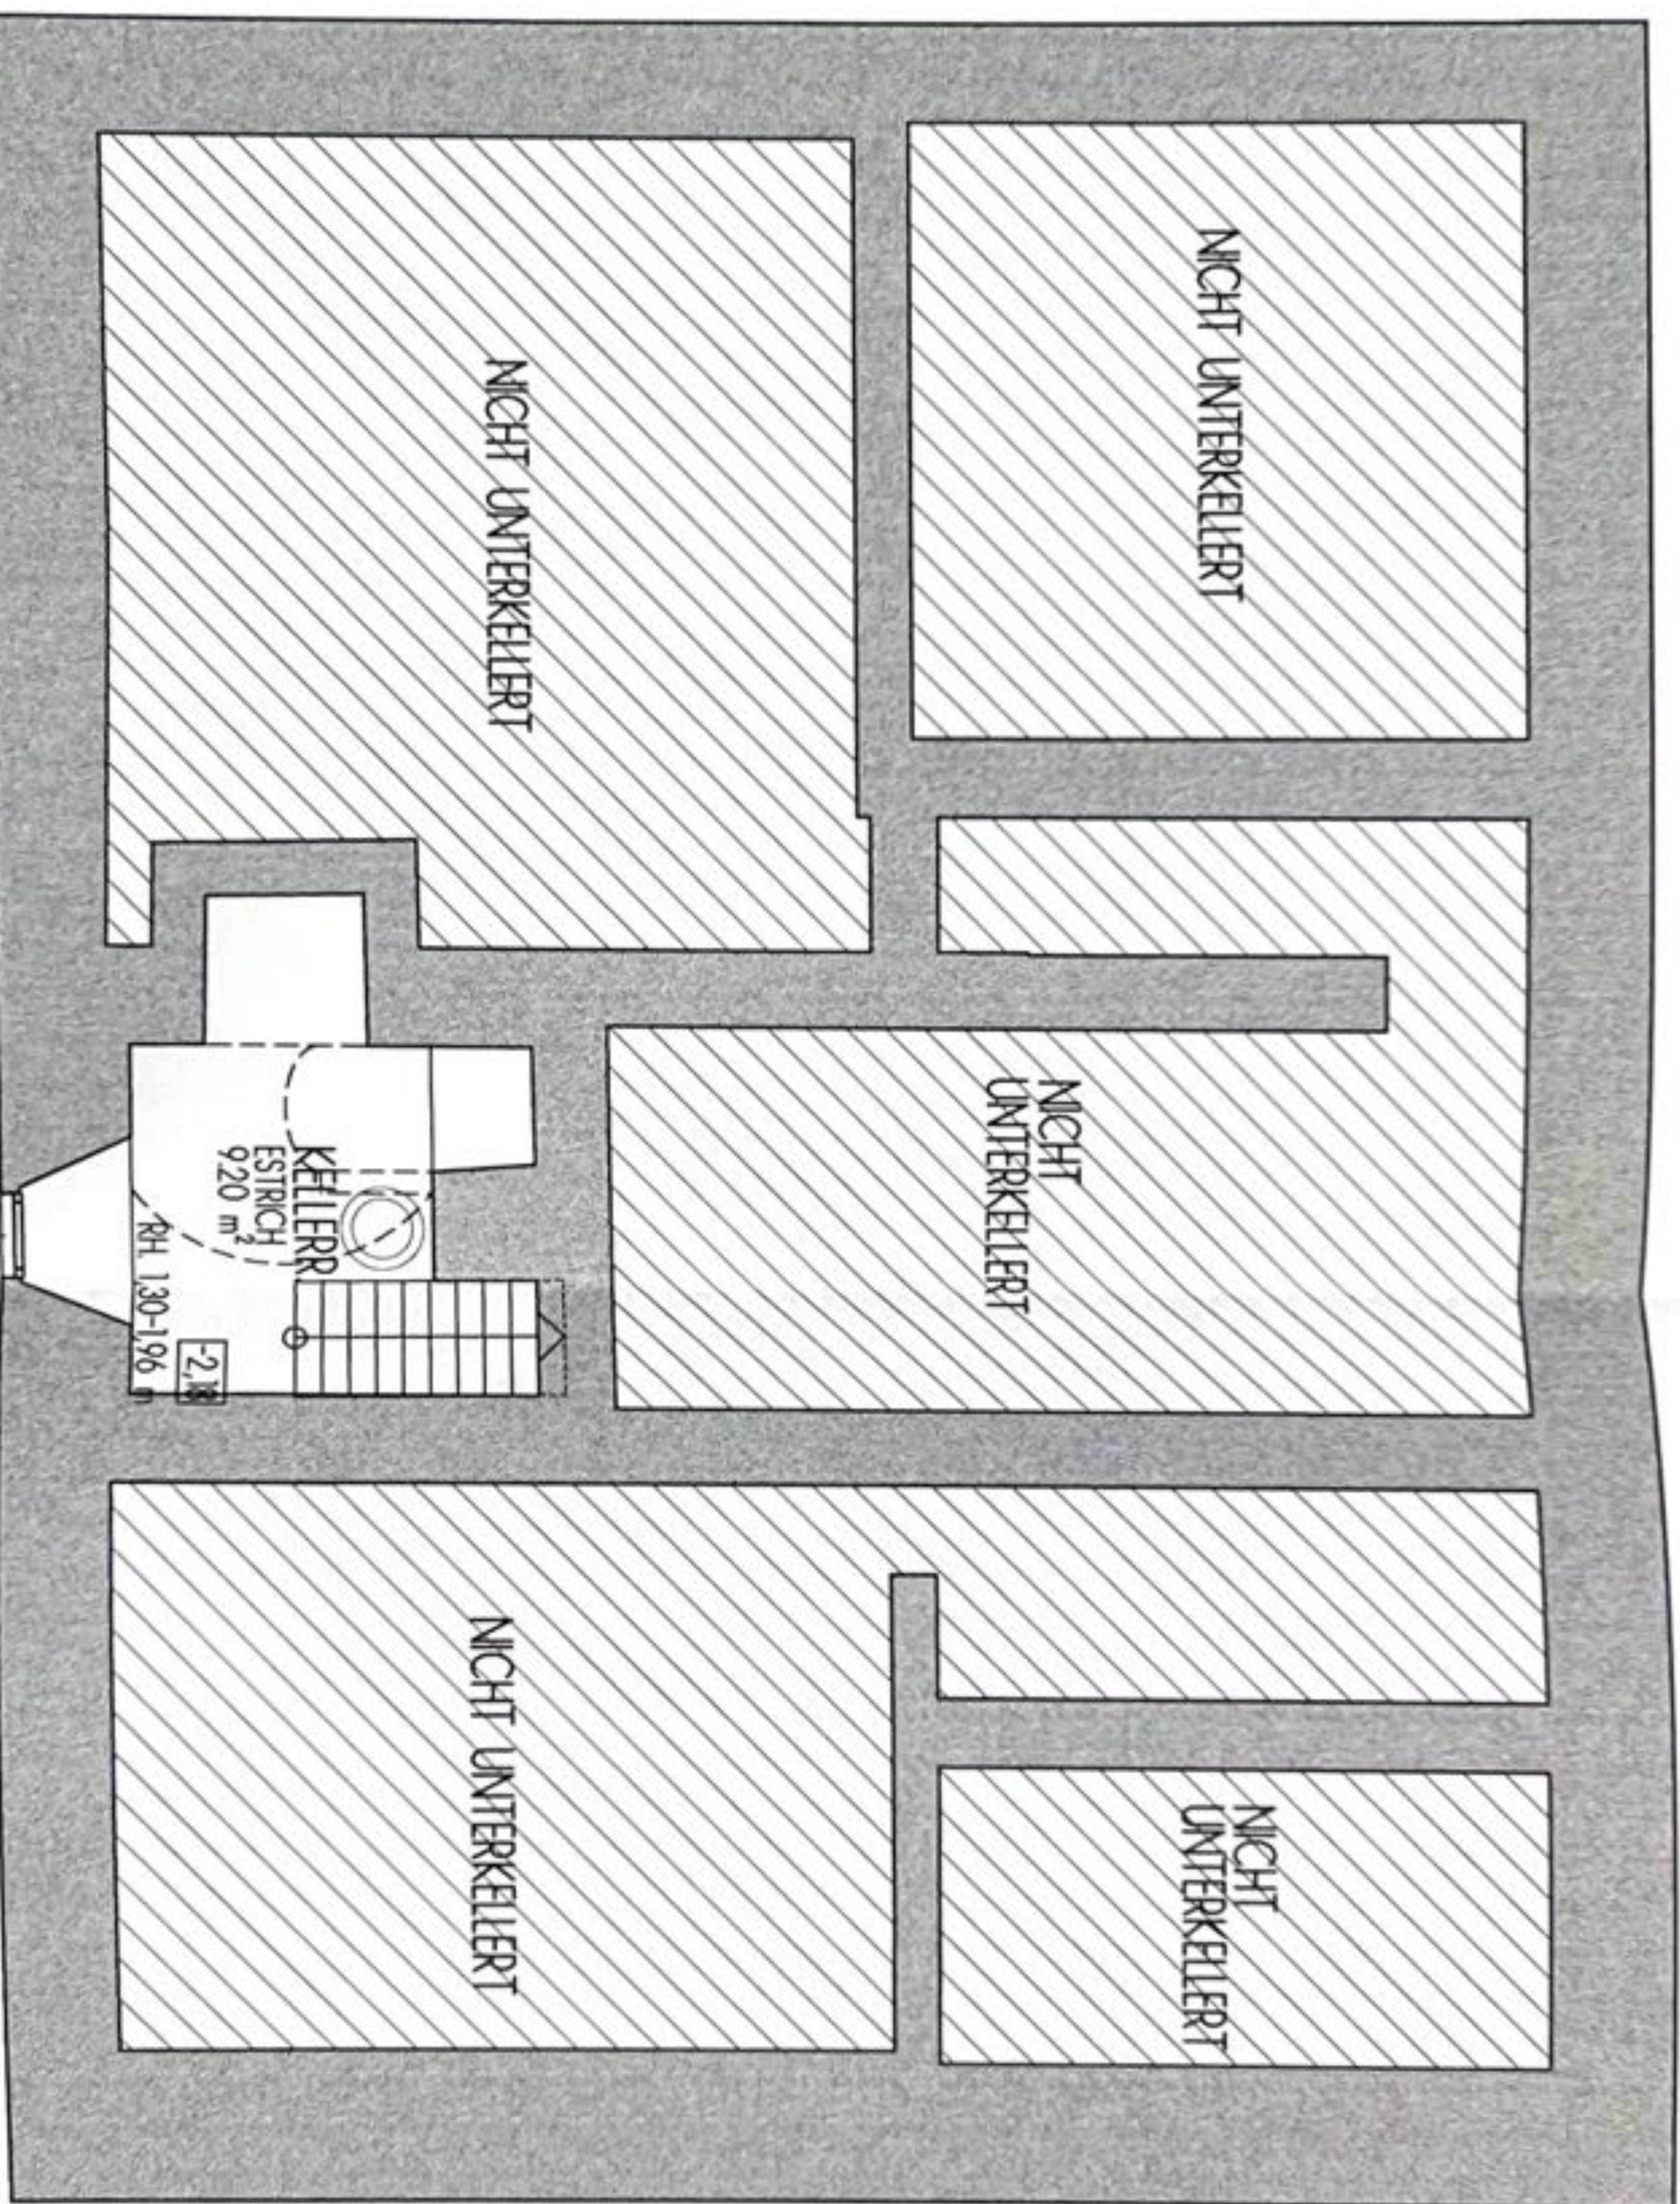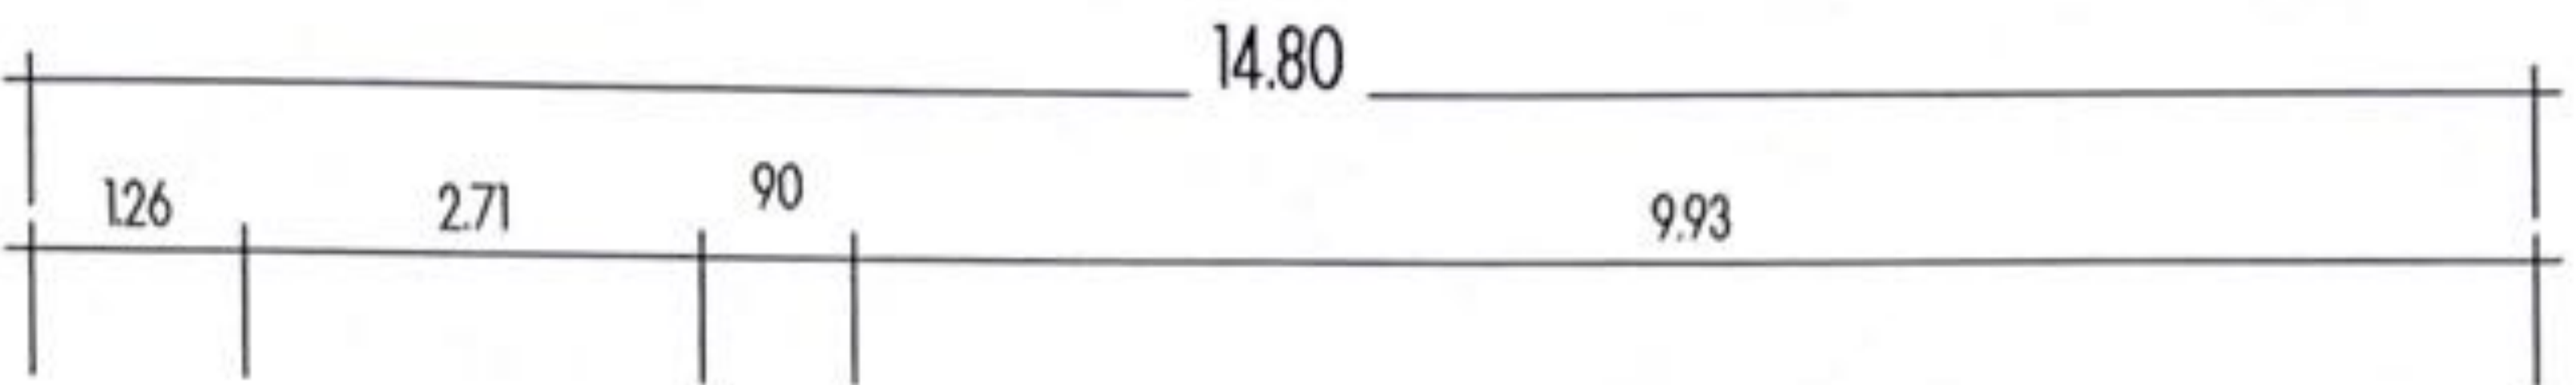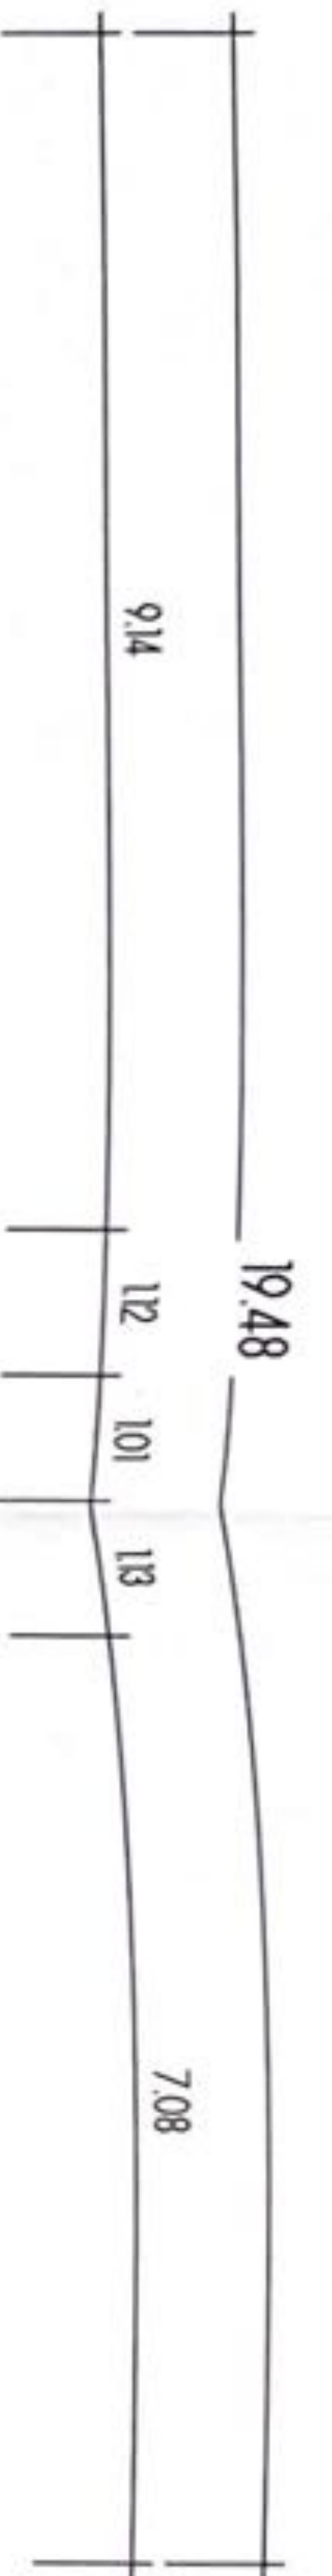

KG^o

NUTZFL. (KG gesamt) = 9,20 m²

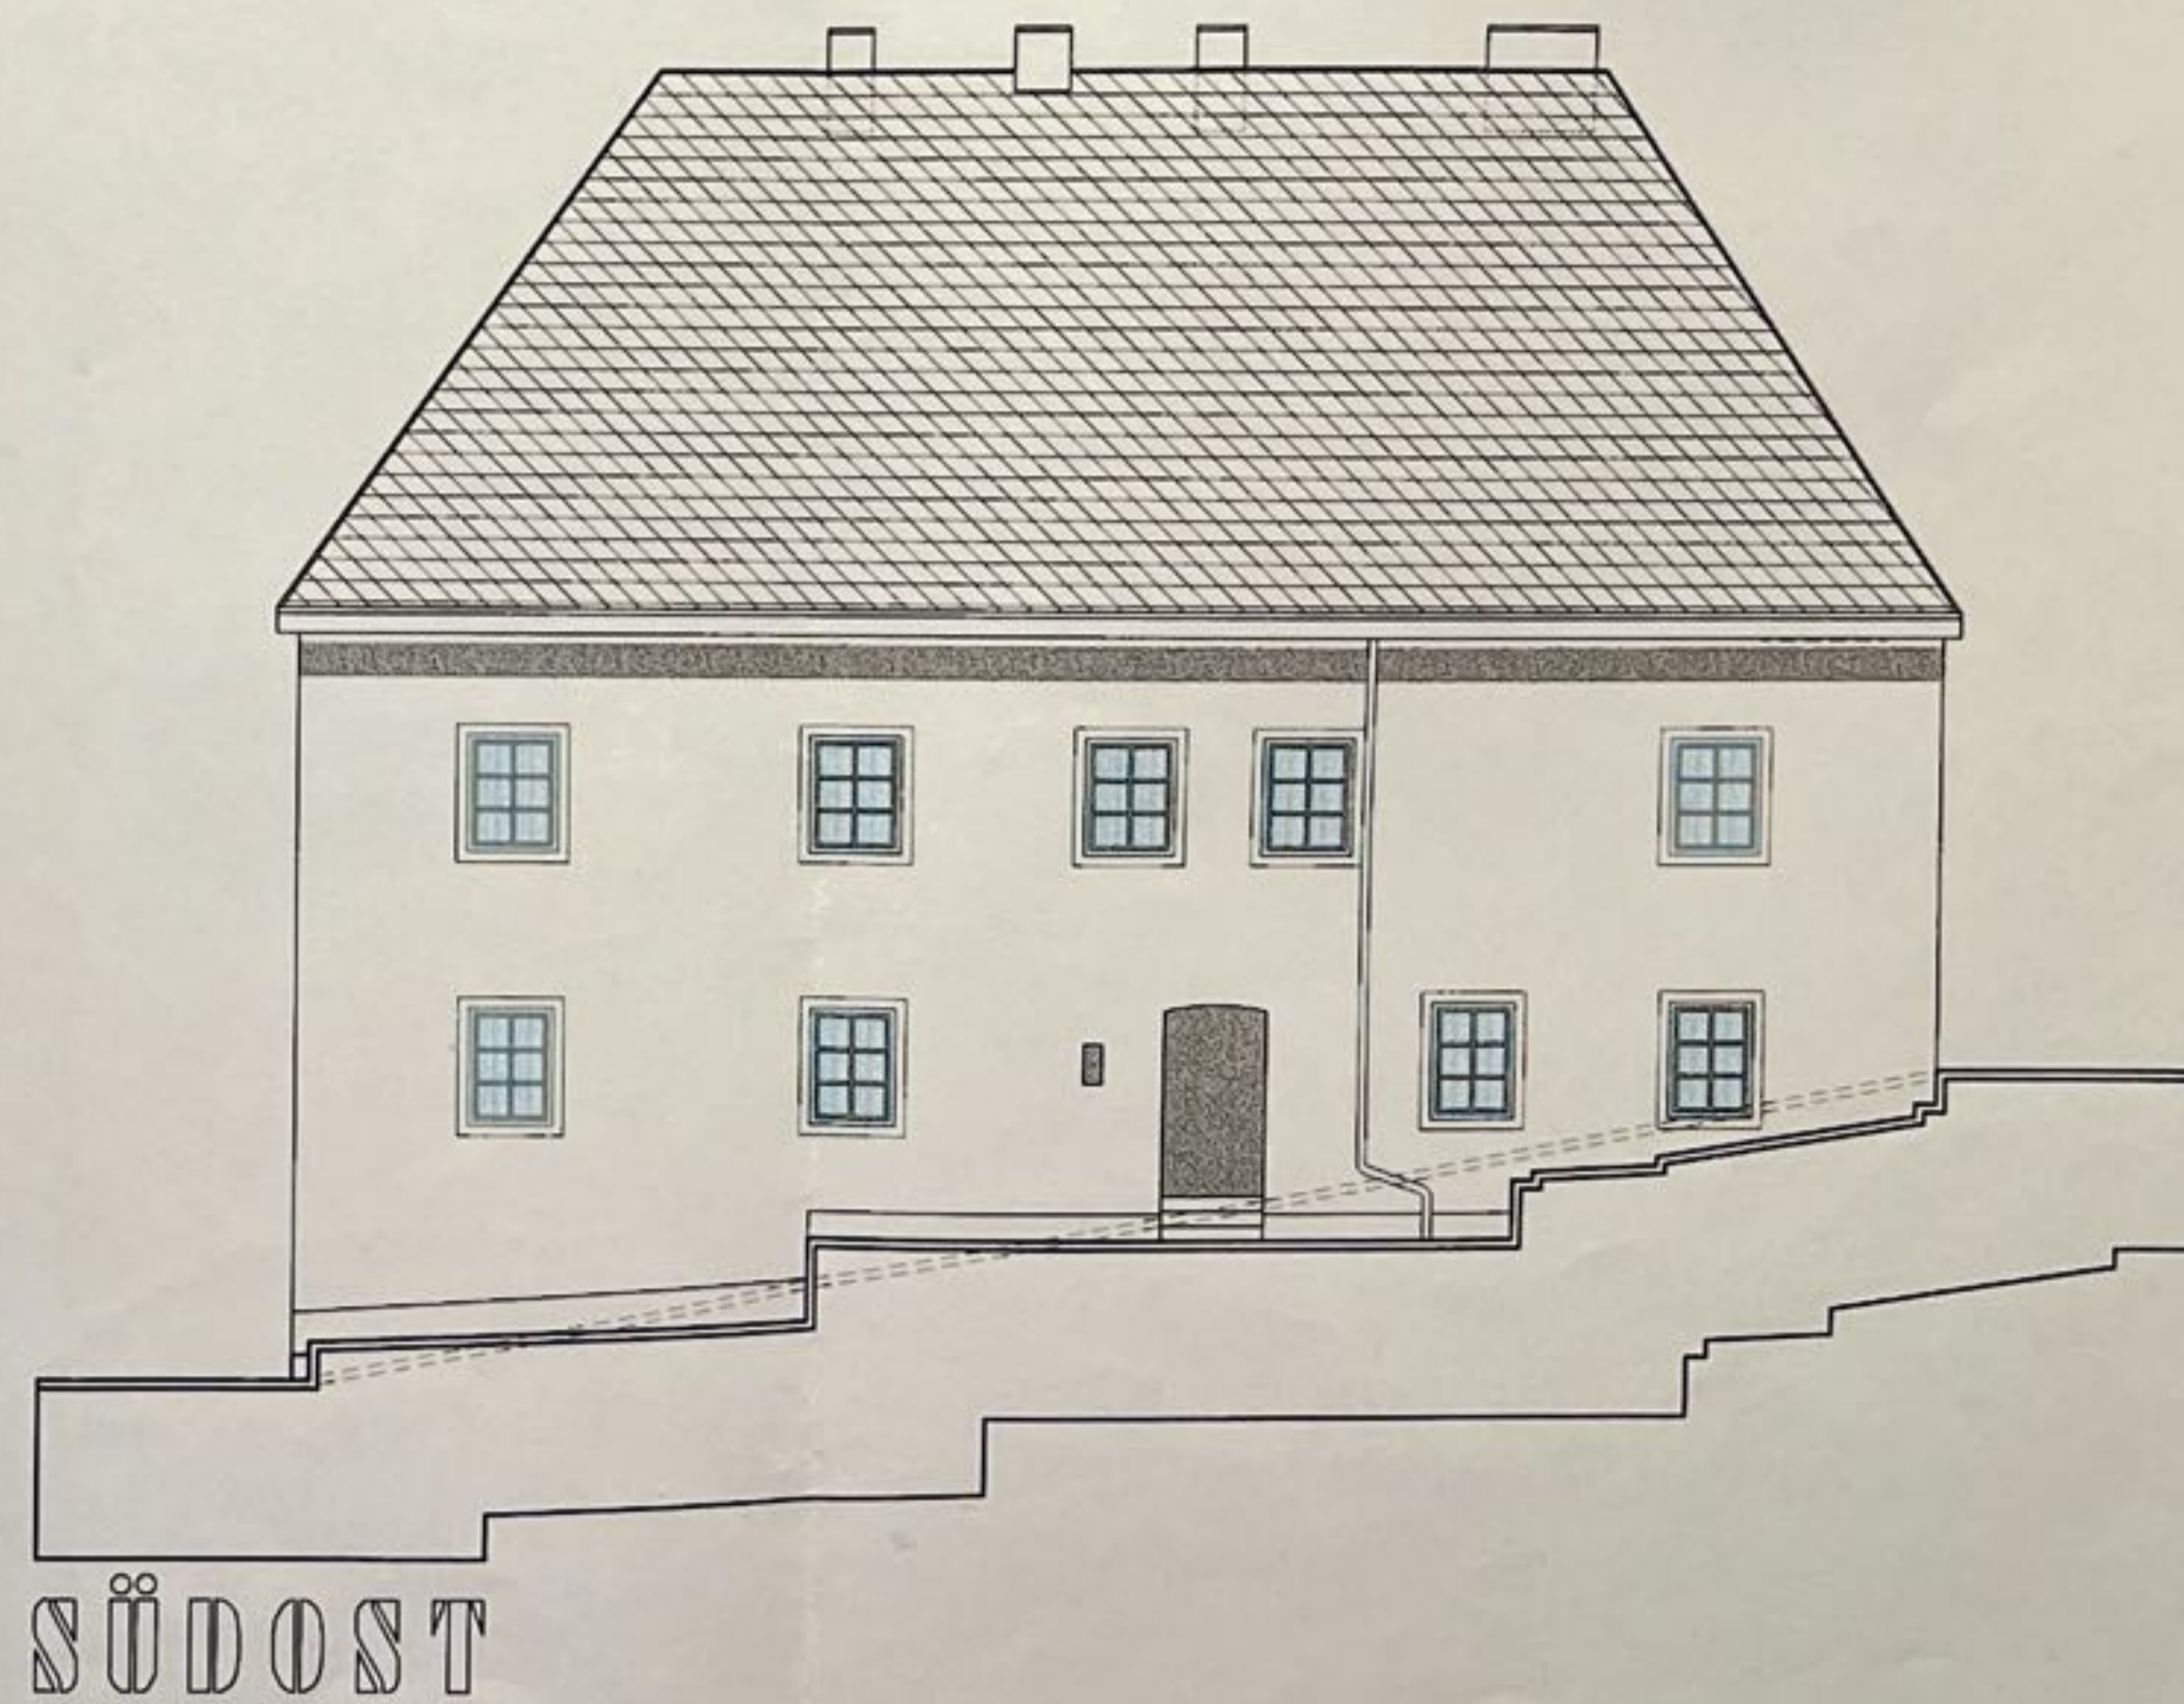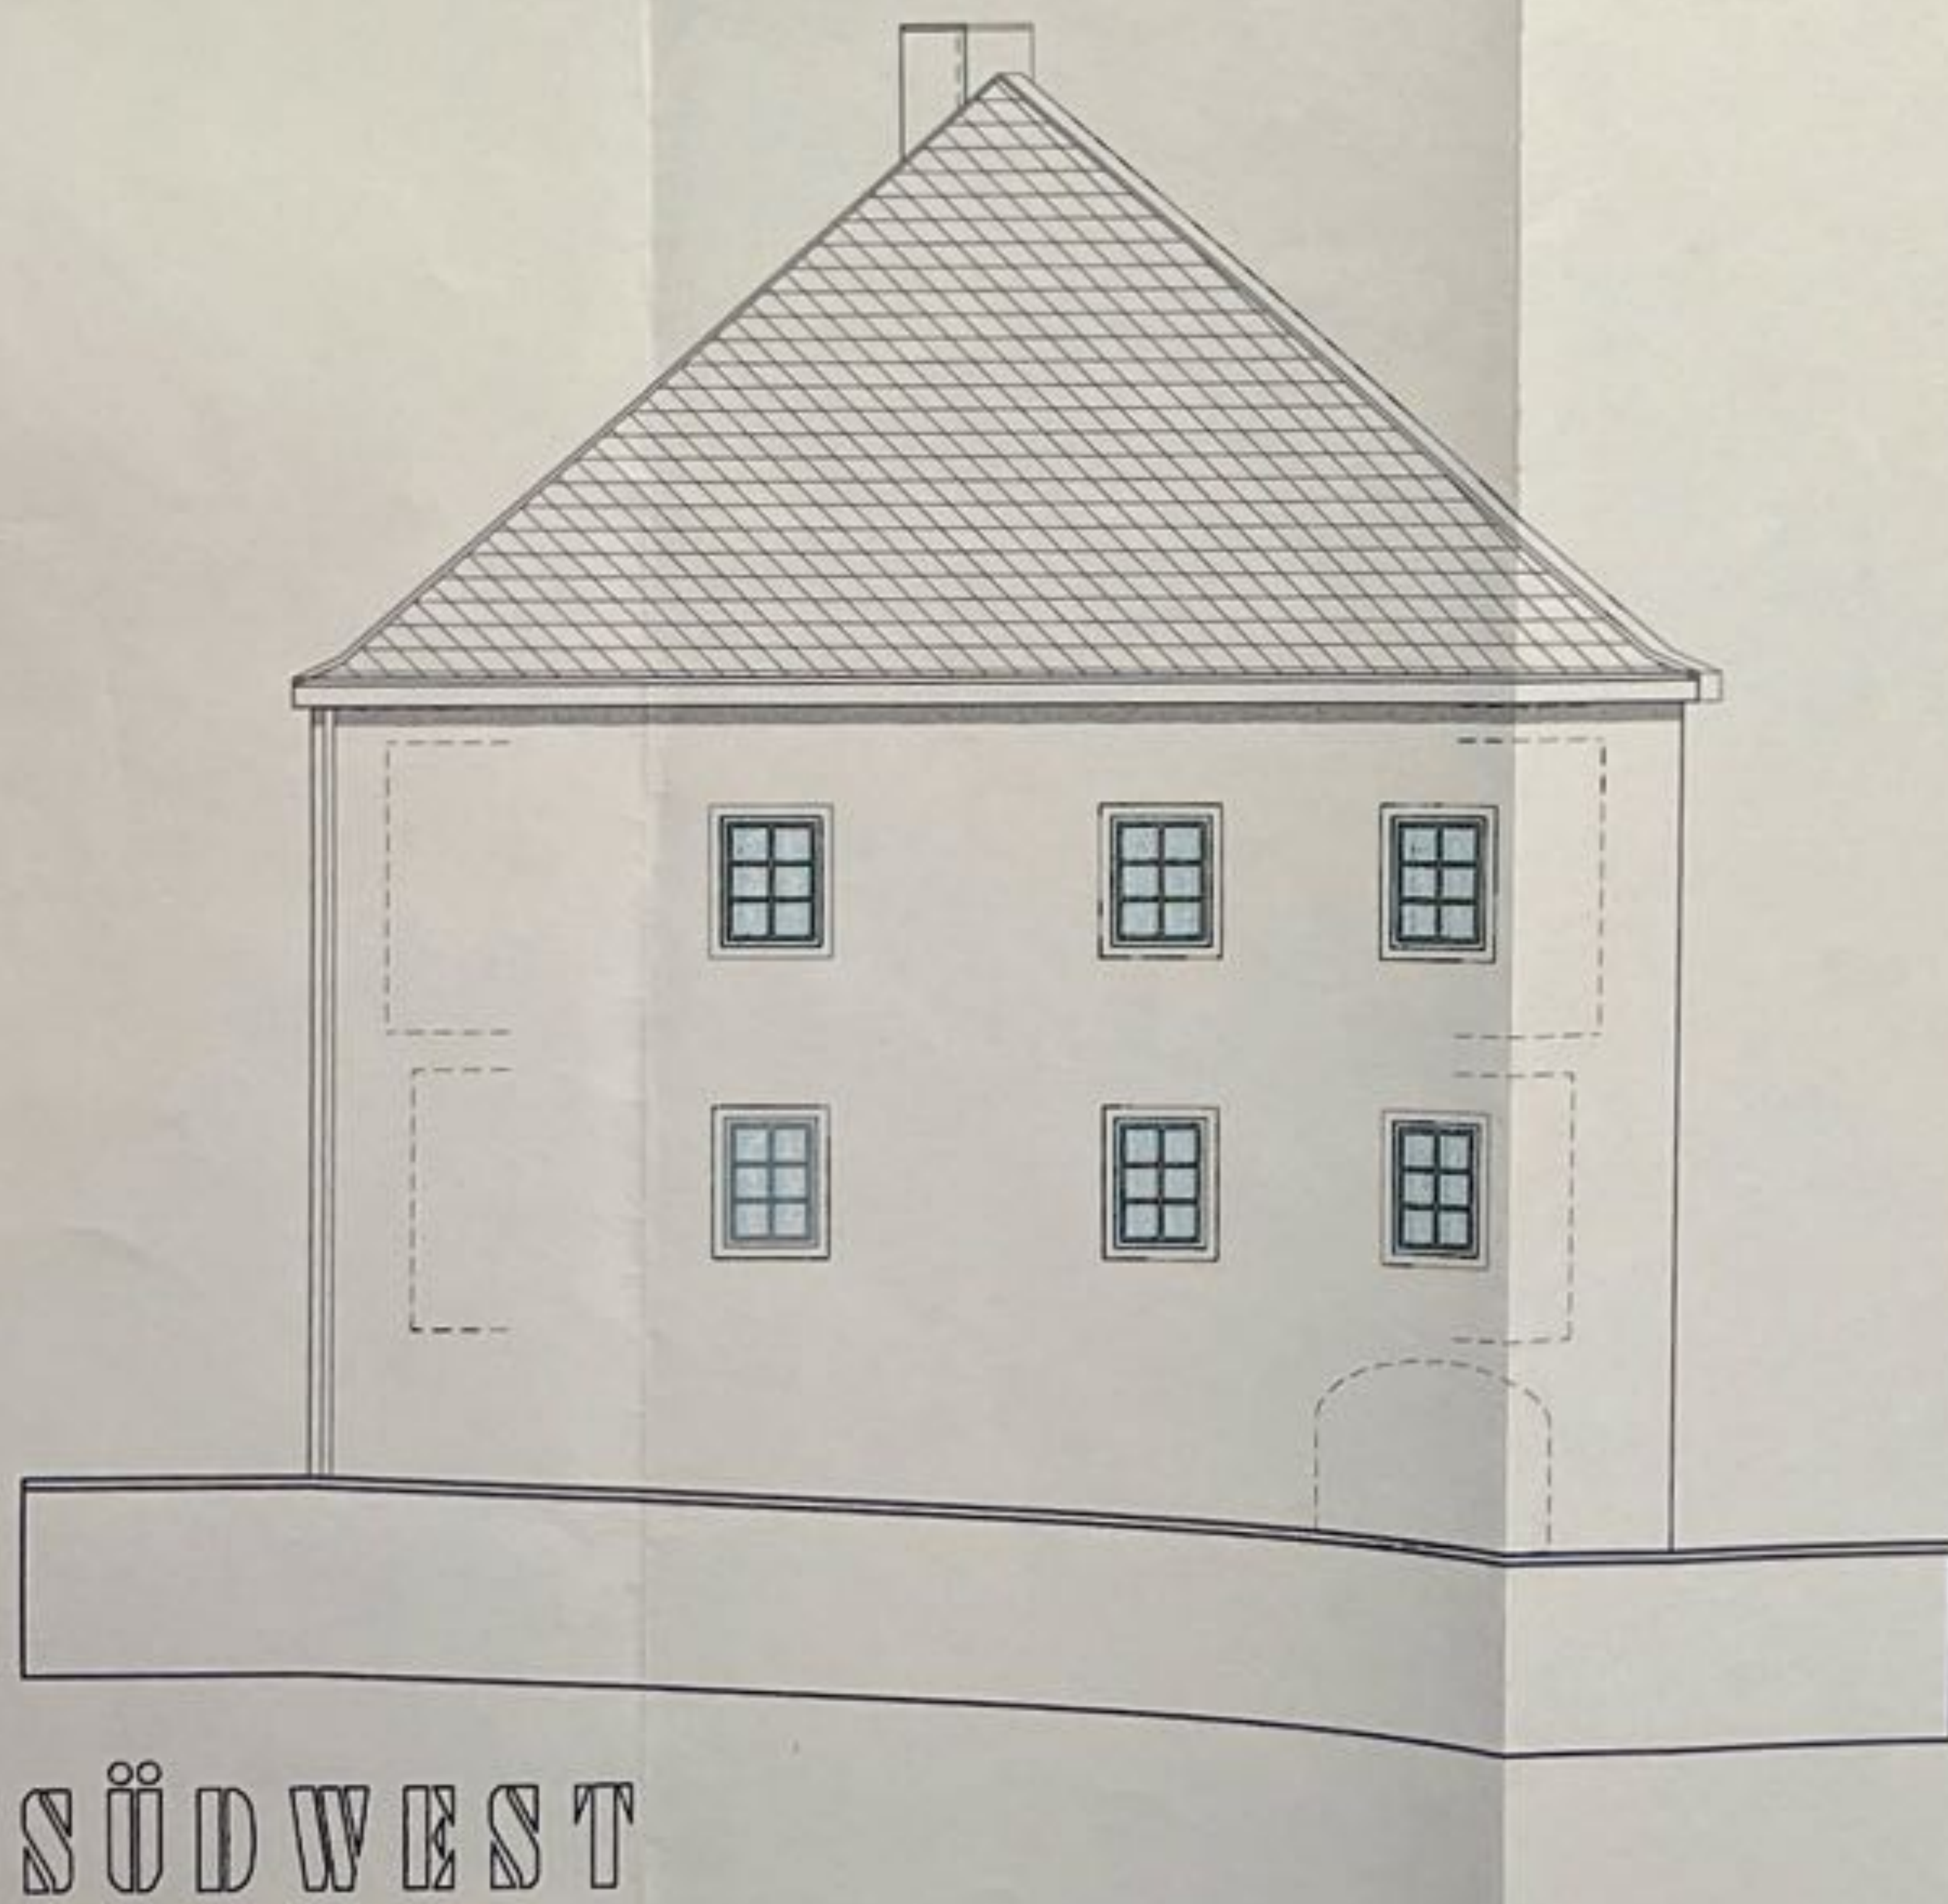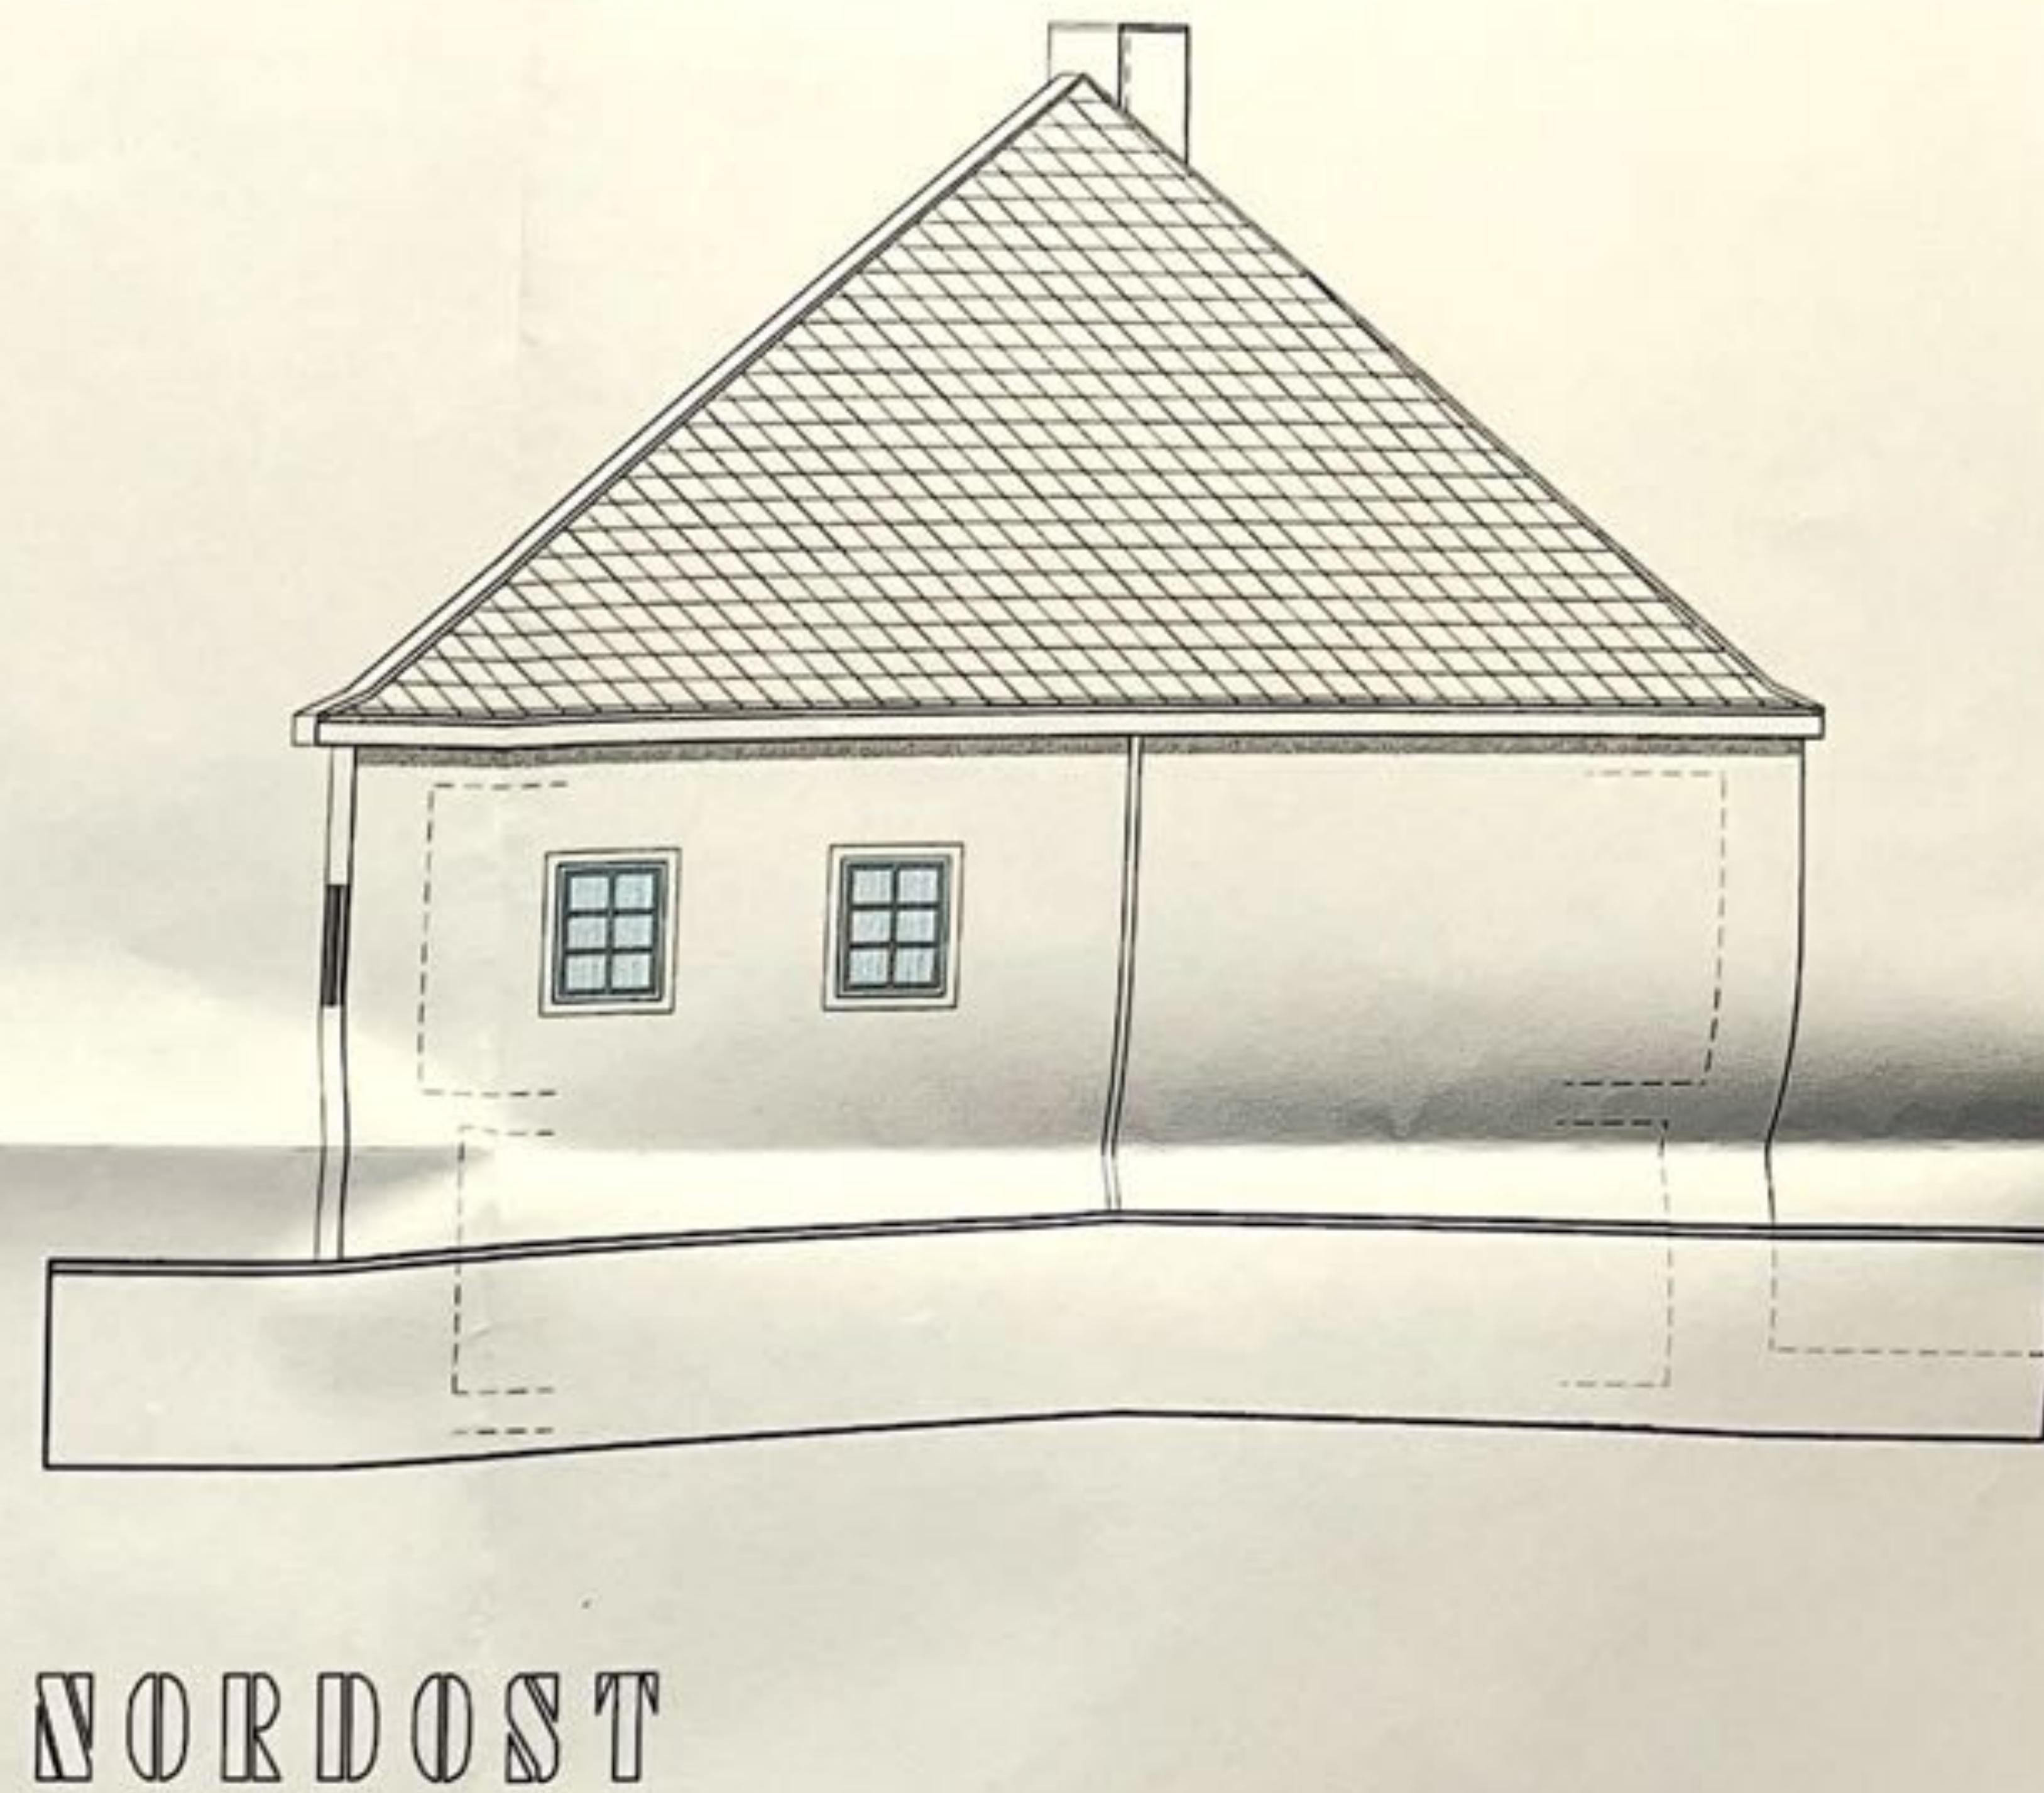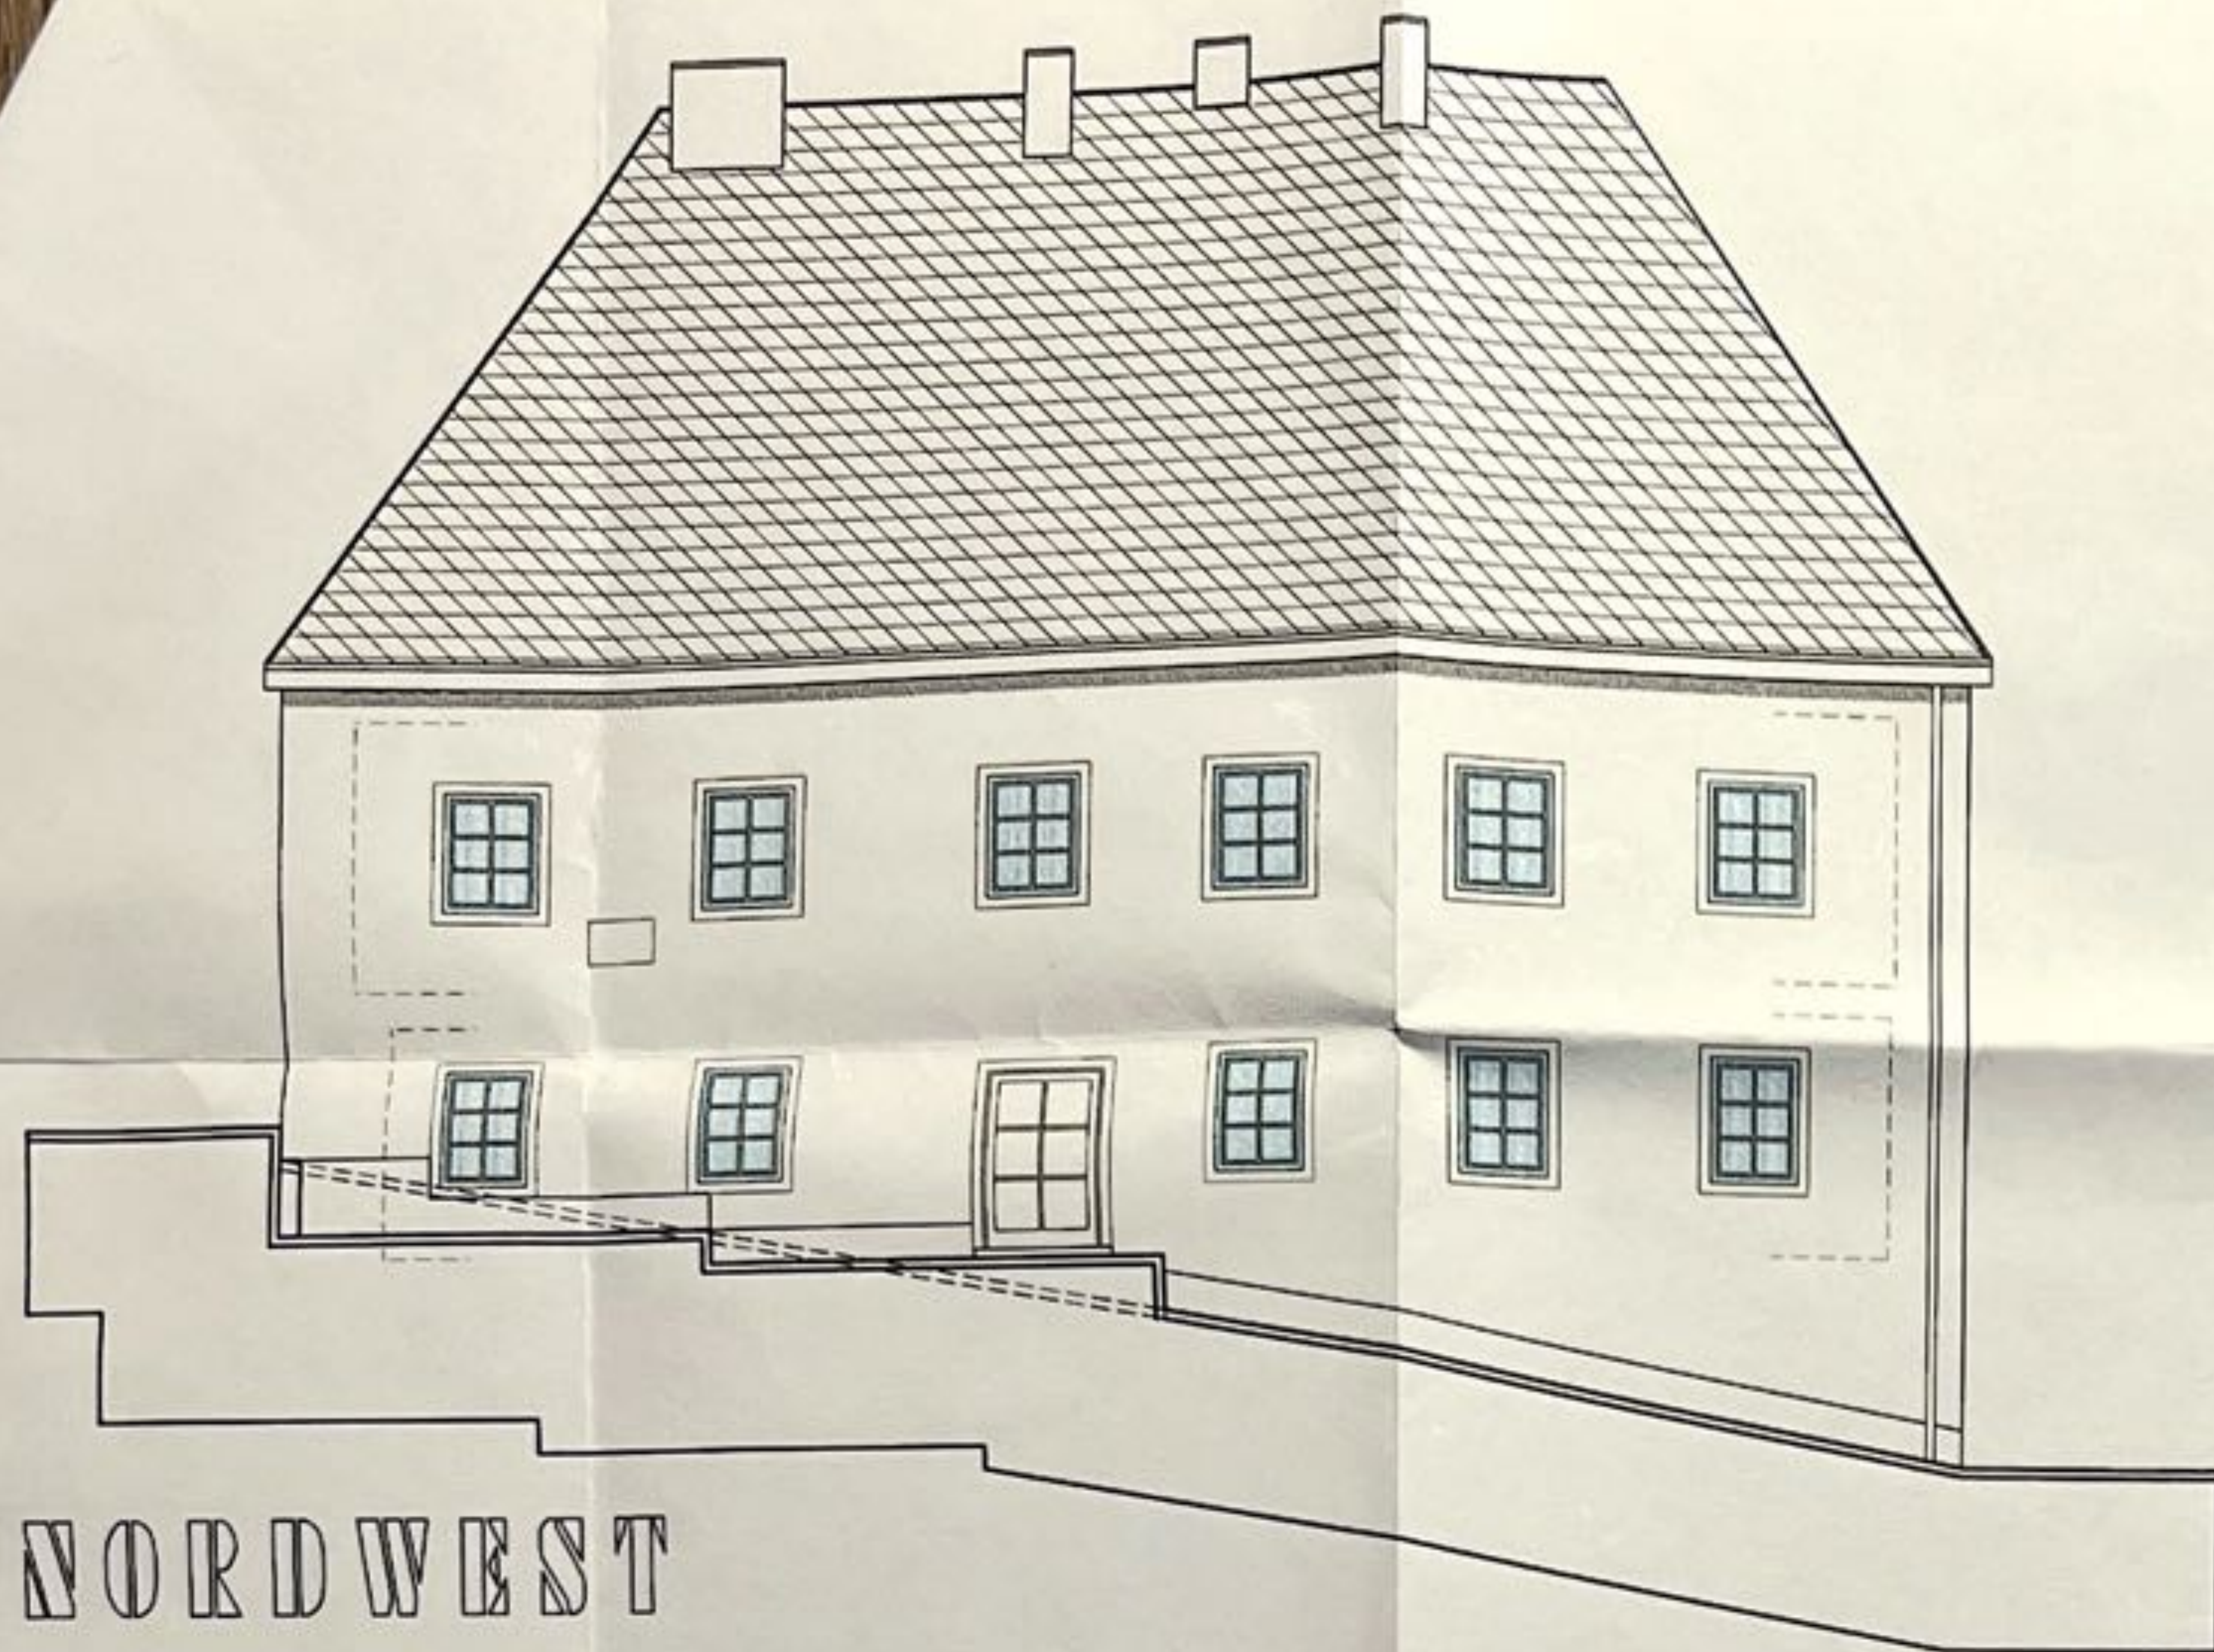

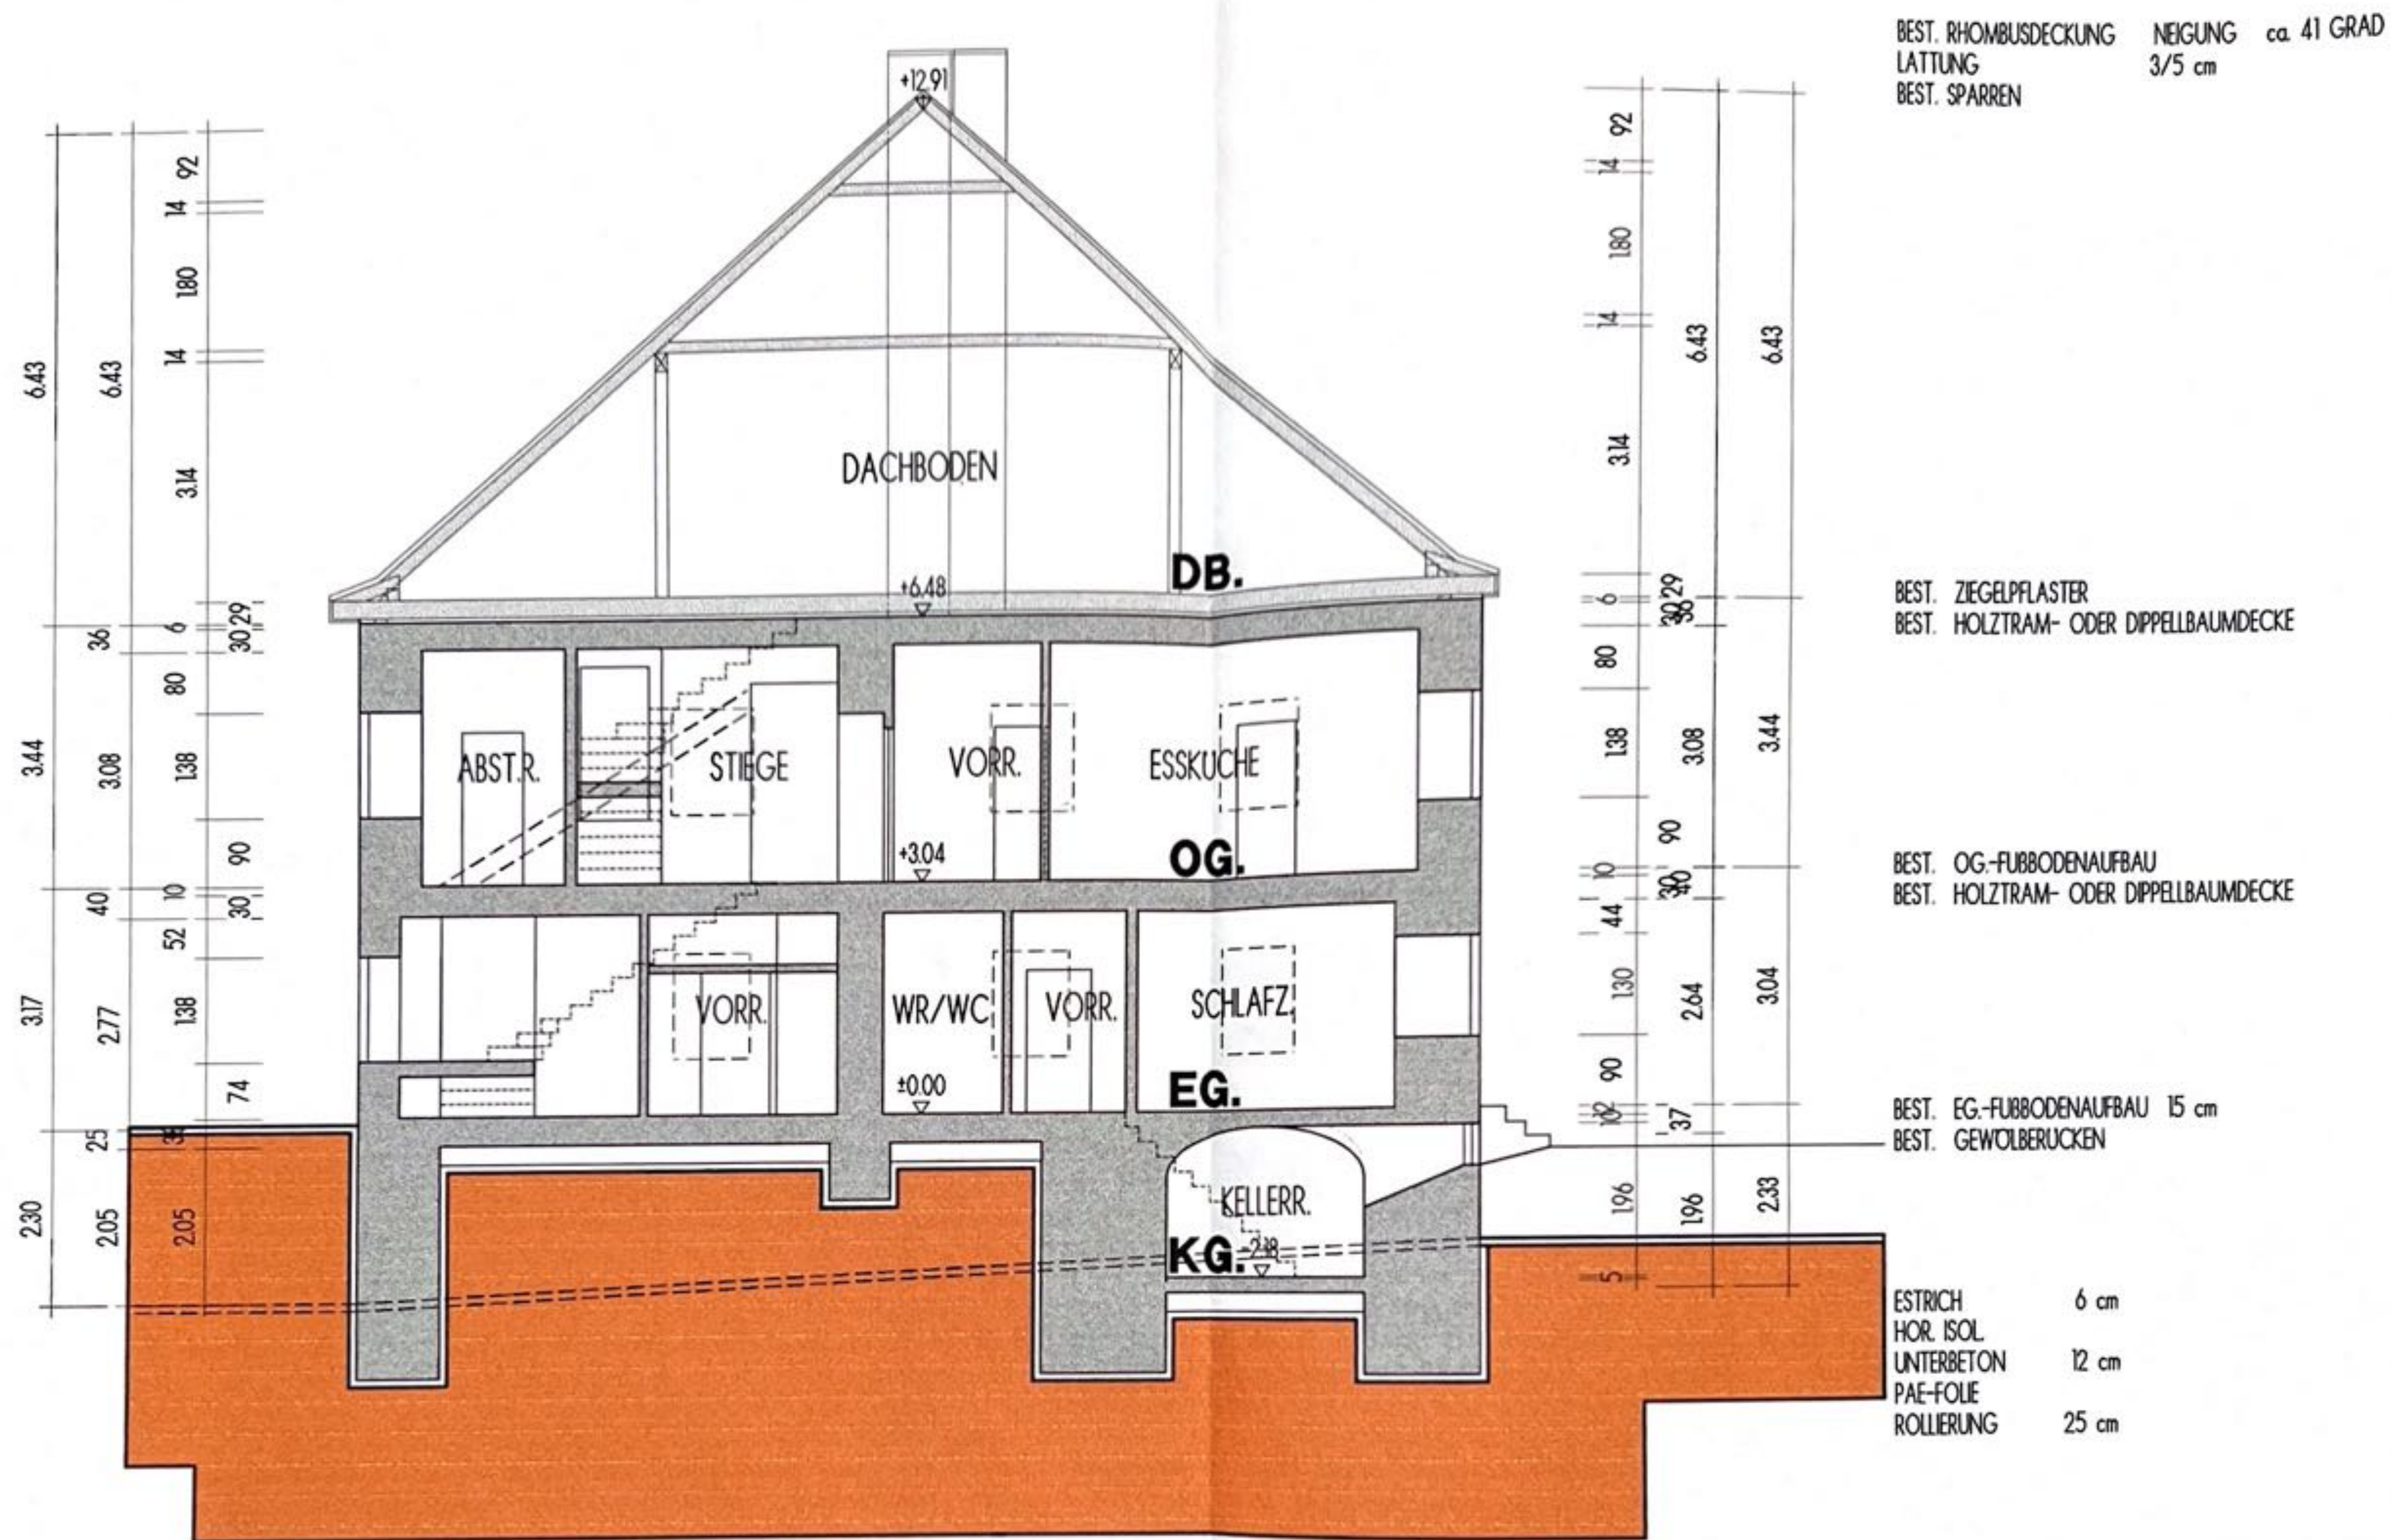

SCHNITT A-A