


LAZARISTENGASSE 10

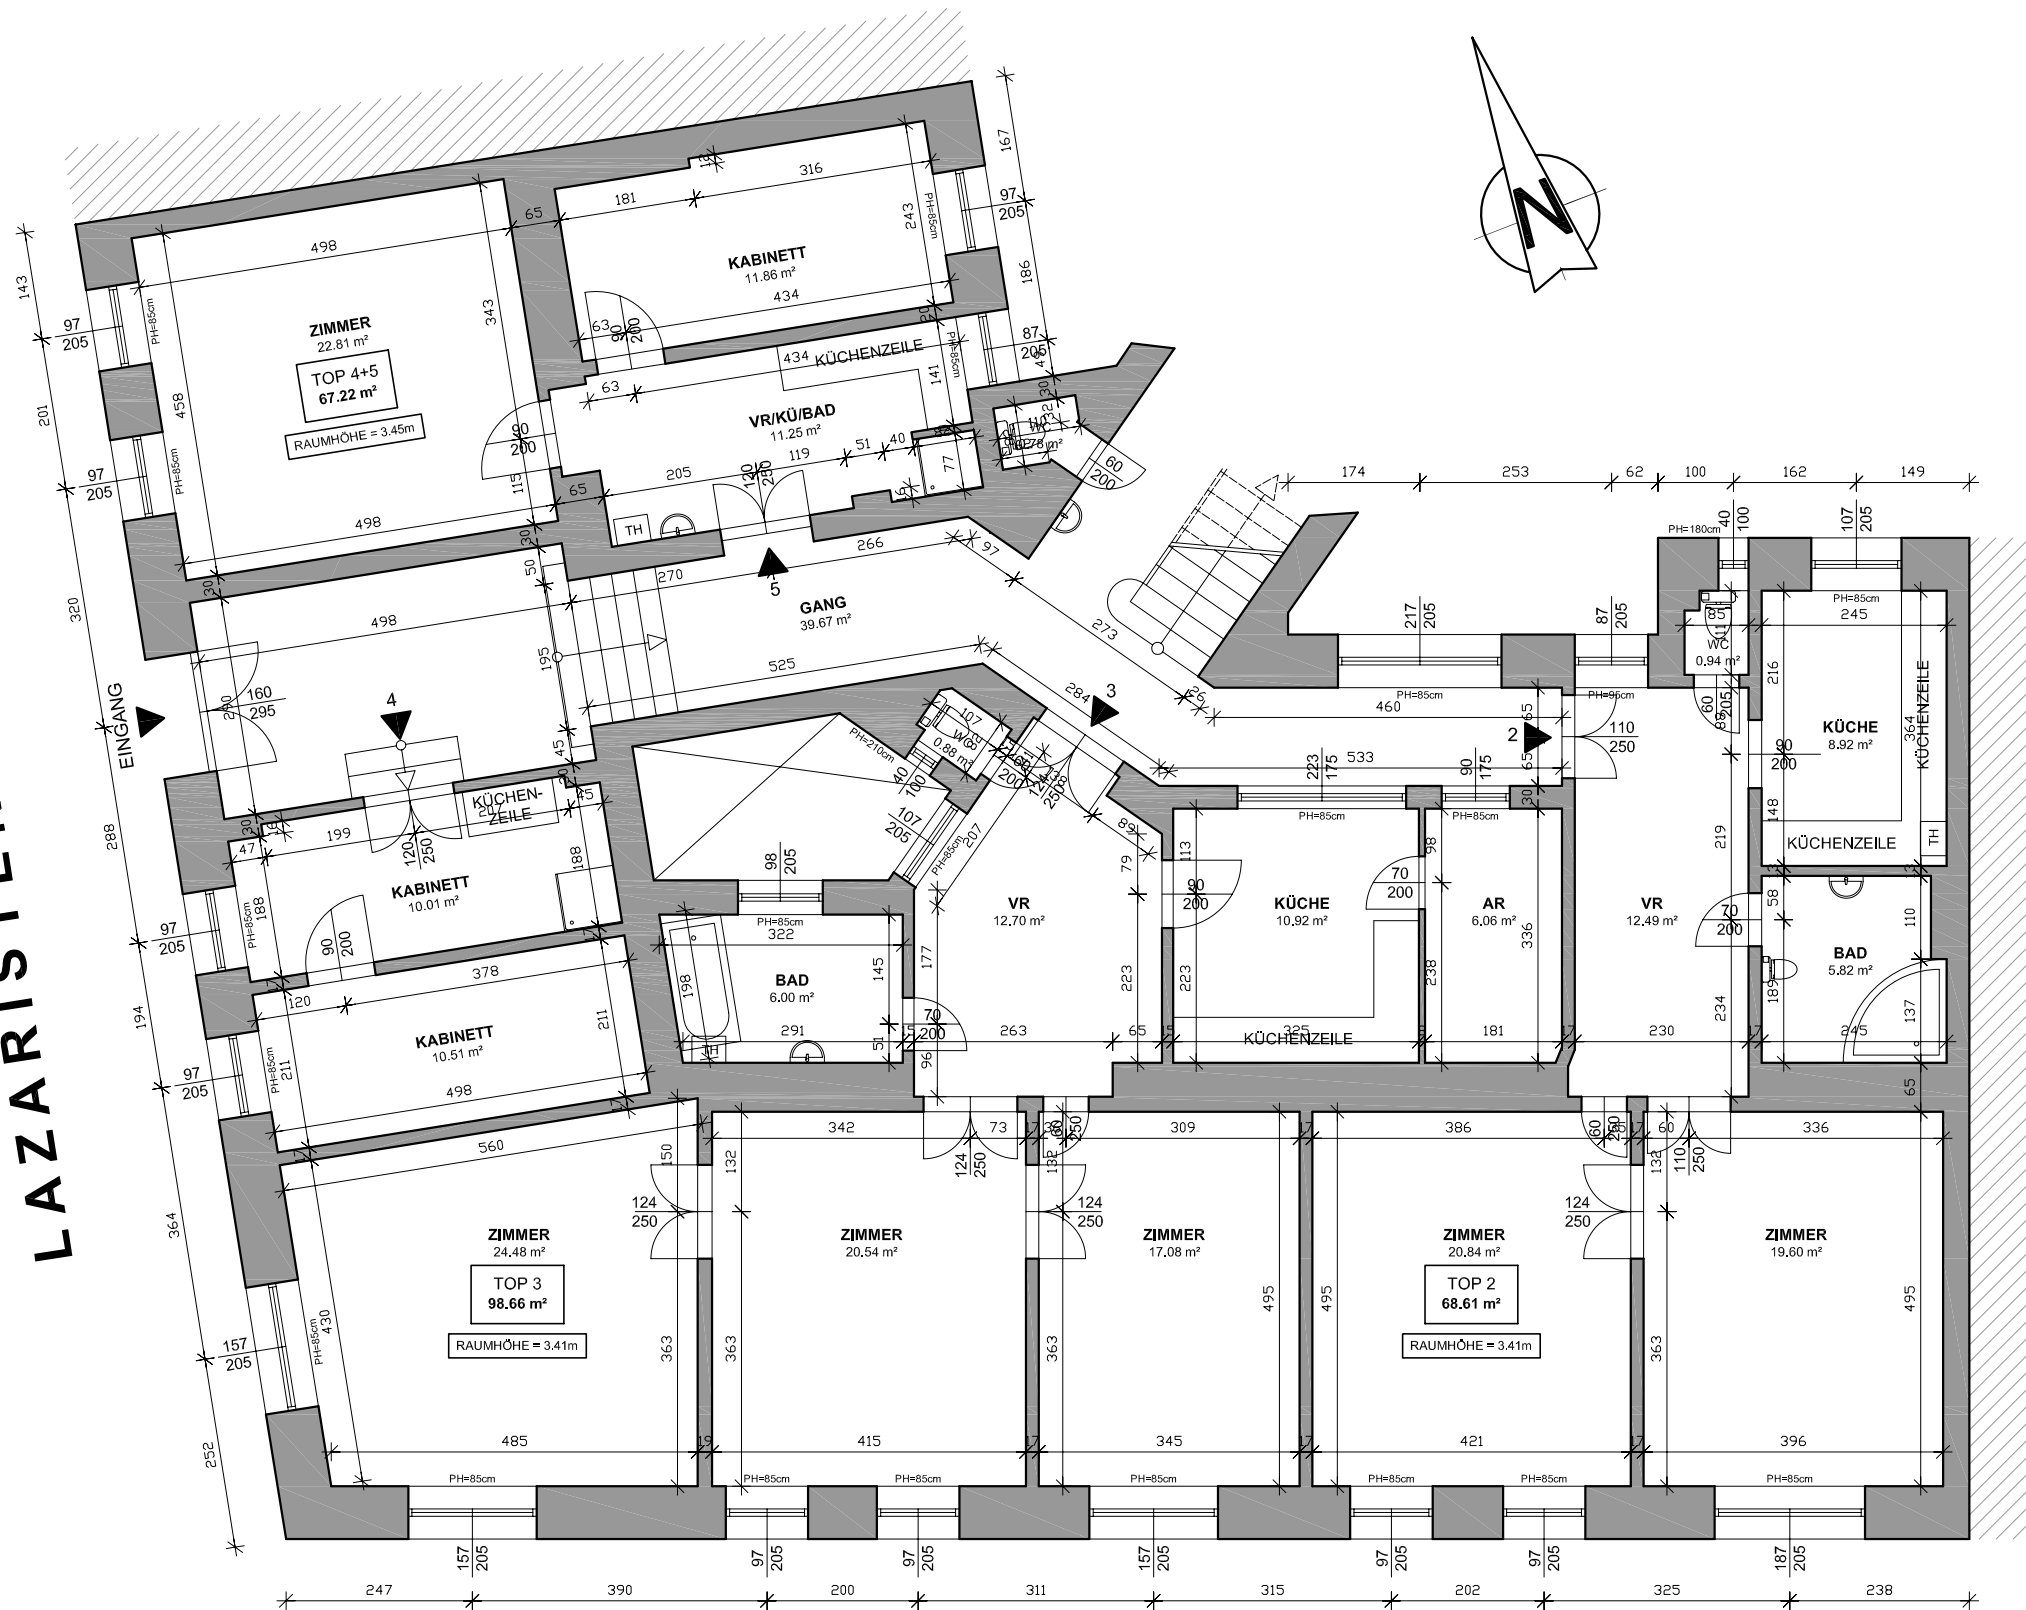

LEGENDE - ERDGESCHOSS	
Top Nr.:	Fläche/Top
Nutzflächen	
Top 2	68,61 m²
Top 3	98,66 m²
Top 4+5	67,22 m²
Summe Nutzflächen	234,49 m²
Allg. Flächen - Gang	39,67 m²
<b>GESCHOSSFLÄCHE GESAMT</b>	<b>274,16 m²</b>

HOFSTATTGASSE 26

# GRUNDRISS - ERDGESCHOSS

BESTANDSPLAN	
projekt:	1180 Wien, Lazaristengasse 10
planinhalt:	Grundriß - Erdgeschoß
maßstab:	1:100
plannummer:	0911359-08
Empfänger:	Hauseigentümer:
Conwert	conwert
	Immobilien Invest SE
	A - 1080 Wien, Albertgasse 35
	PF BE
	0911359-08