


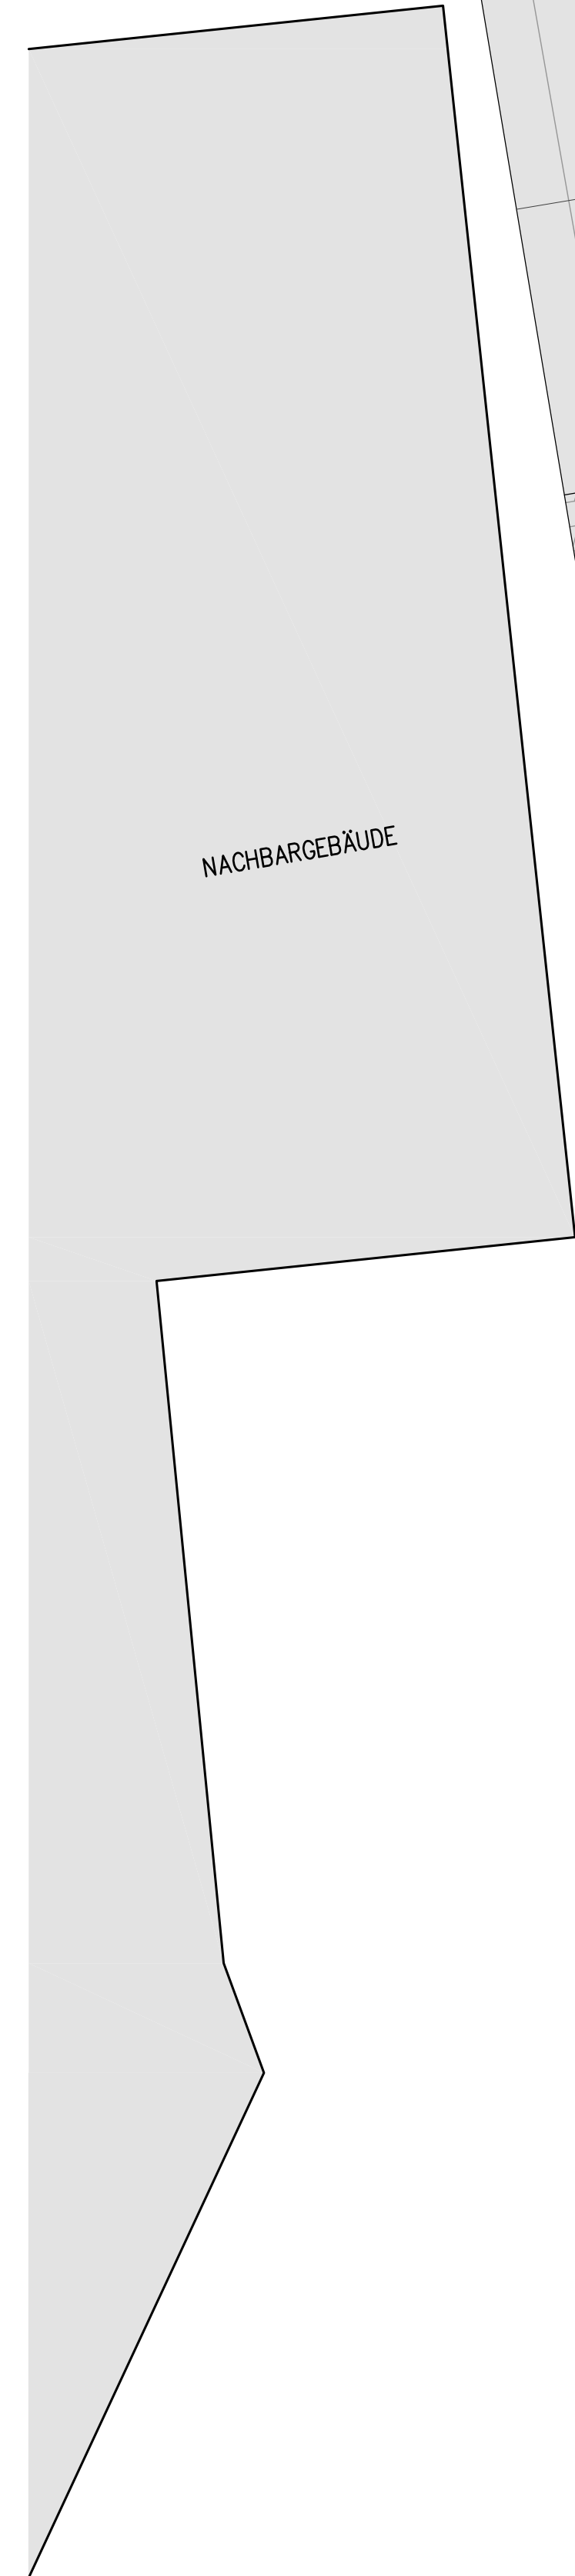

#00.00 = FFOK, im WDFG. EG


ST	STÜBZ	DUK	DECKENANTRITTE
UZ	UNTERZUG	PH	RAUMHÖH
SG	SEITENWÄNDE	PH	PARTITIONEN
KB	KORBBOGEN		
RB	RÜCKENBZ		
UK	VERKLEIDUNGEN	GP	GP-KAMMUNISZATION
		MF	ABGEBAUTE METALLPANELANLEGE
			MAUERANSTRICHE
		OK	OBERRÄUME
		BU	BAU
		MOK	MAUERBEREITER

1

PROJEKT:

plan-quadrat

Bestandsplanung, GfH

Alt- & EZS Sanierungs-

Mittelhaushaltsabfrage 2

Nr. FZM / 81 186

Nr. FZM / 81 186-18

Nr. 0003 / 40 186

office@plan-quadrat.at

www.plan-quadrat.at

plan²

mit mess zahn

PLAN NR.

01/02

MASSTAB

M 1:500

DATUM

FEBRUAR 2019

GEZ.

FLANZ

ÄNDERUNGEN

DATUM

PLANART

BESTANDSPLAN

DARSTELLUNG

1.OBERGESCHOSS

WOHNHAUS

NEUPERSTEIG 20

8990 BAD AUSEE

a

b

c

d

e

f

g